

Haveforeningen ENGLY

Emne: Stikledningsplaner for HF-ENGLY.

Entreprise: Kloakering af haveforeningen Engly.

Udført af: Alex I. Hansen & Søn A/S
Fabriksparken 66
2600 Glostrup
Tlf.: 43299090

Formand: Jimmy Petersson
Mobiltlf.: 40808339

Byggeleder: Jesper Froberg
Mobiltlf.: 40808341

Perioden: 1/1 - 24/4/98

Anmeldelseskort nr.: SV143043
Matr. nr.: 1727
Kvarter: Sundby
Gade: Englandsvej
Nr.: 204

Glostrup, den 28-4-98.

Vedr.: HF-ENGLY - Opdatering af kloakstik til de enkelts grunde.

Nedenstående giver en beskrivelse på de symboler, der er blevet brugt til at opdatere kloakstikplanerne. Der skal for en god ordens skyld siges, at placeringen af de forskellige ledninger er vejledende og er kun tegnet op der, hvor der er blevet stødt på dem under gravearbejdet.

- - - - - Vandledning/vandstik
- - - - - Elkabel
- - - - - Telefonkabel

Begrænsning af kloakforhold, tilslutninger mellem eksisterende og udført:

Eks.



Spulebrønde

Spulebrønde = Ø315mm PVC
Sb = Ø425mm PVC spulebrønd.
Dæksler: Betondæksler

Nedløbsbrønde:

I haver:

Nedløbsbrønde = Ø315mm PVC med 35L sandfang og vandlås
Dæksler: Støbejernsdæksler 3 ton.


Vejbrønde:

Nedløbsbrønde = Ø315mm PVC med 70L sandfang og vandlås
Riste: Støbejern 40 ton

Koter:

DK = Dæksel kote
ABK = Afløb vandspejls kote
BK = Bundkote

NIKOLAJ PLADS 1, 2. TH. - 1067 KØBENHAVN K - TLF. 33118850 - FAX 33143301

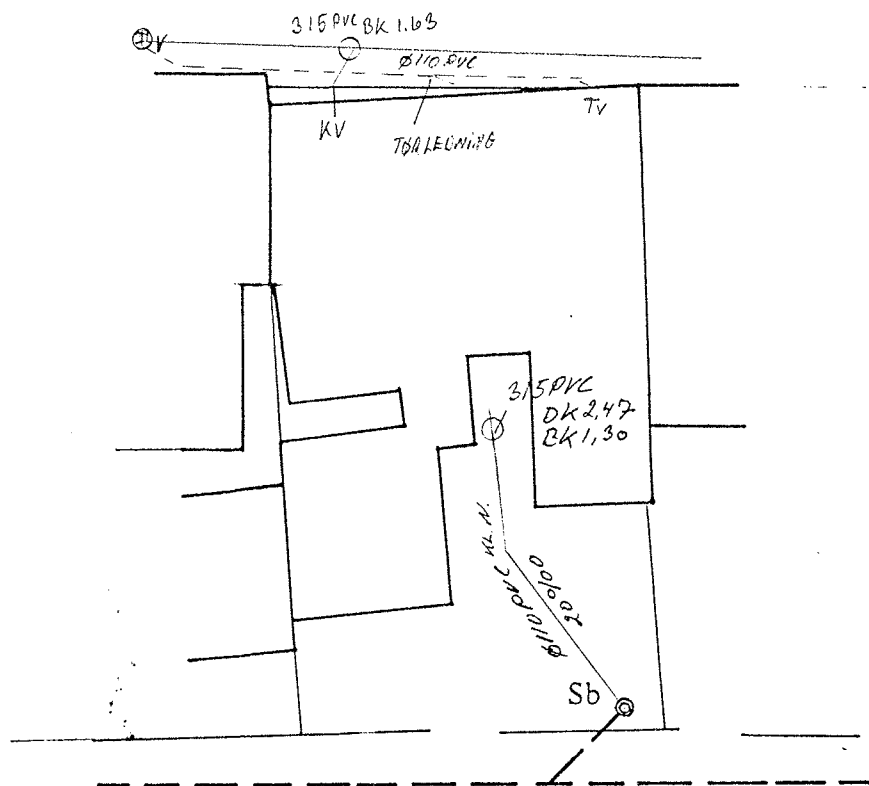

Som udført 9/4-1998

aut. KLOAKMESTER

Jimmy Petersen

AUT. KLOAKMESTER JIMMY E. PETERSSON

v/ Alex I. Hansen & Søn A/S

Kærvej 32 • 2970 Hørsholm


Tlf.: 45 16 54 00

HAVEFORENINGEN "ENGLY", Have nr. 2

Mål 1:200

JØRGEN NIELSEN - RÅDGIVENDE INGENIØRER A/S

NIKOLAJ PLADS 1, 2. TH. - 1067 KØBENHAVN K - TLF. 33118850 - FAX 33143301

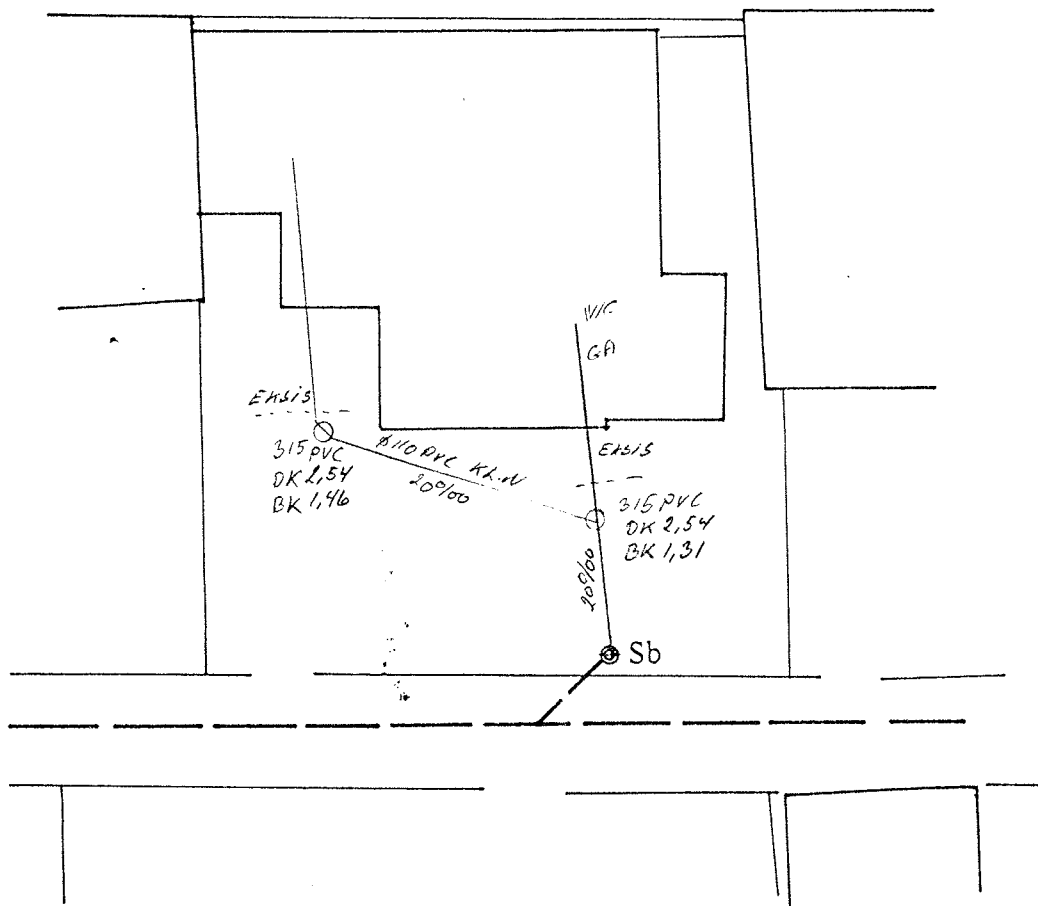

Som udført 3/4-1998

aut. KLOAKMESTER

Jimmy E. Petersson

AUT. KLOAKMESTER JIMMY E. PETERSSON

v/ Alex I. Hansen & Søn A/S

Kærvej 32 • 2970 Hørsholm


Tlf.: 45 16 54 00

HAVEFORENINGEN "ENGLY", Have nr. 4

Mål 1:200

JØRGEN NIELSEN - RÅDGIVENDE INGENIØRER A/S

NIKOLAJ PLADS 1, 2. TH. • 1067 KØBENHAVN K • TLF. 33118850 • FAX 33143301

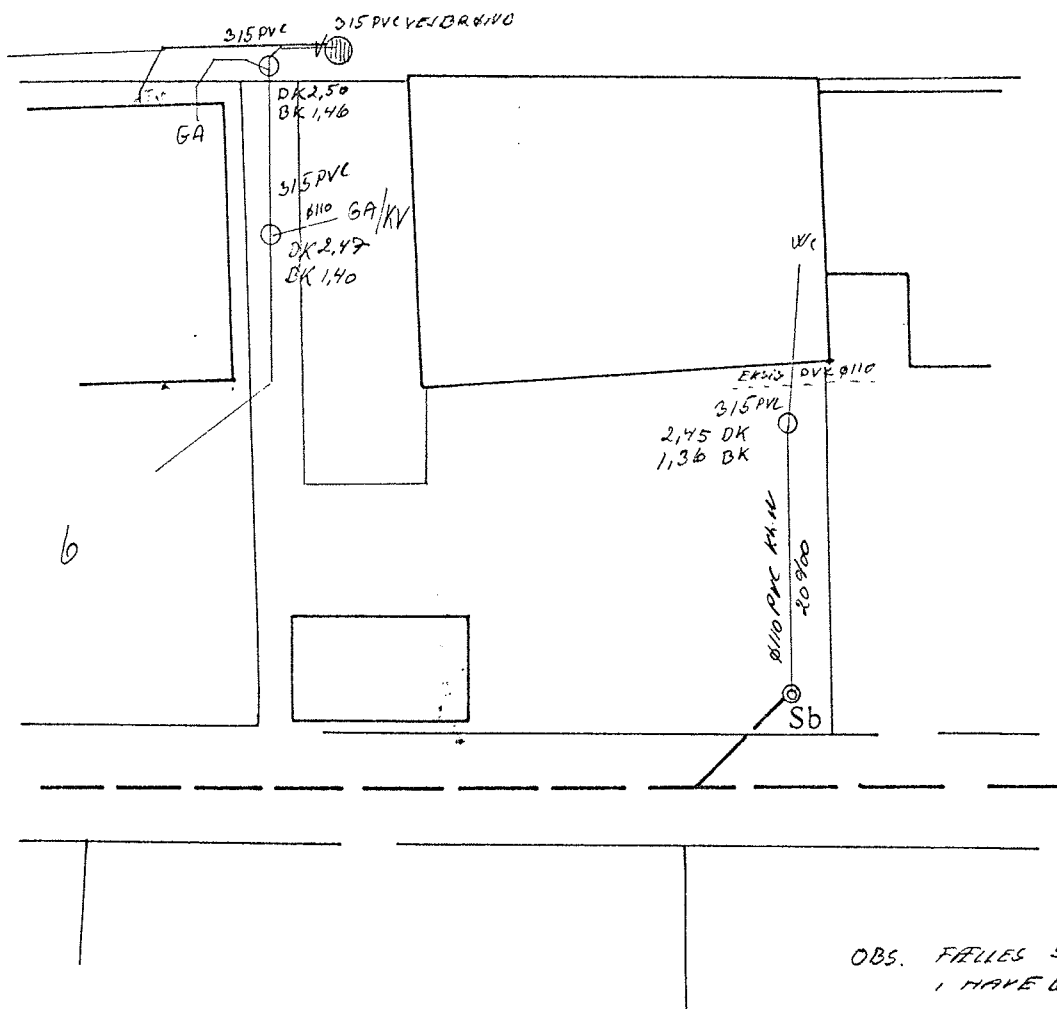

OBS. FÆLLES STIK FRA KV + GA
I HAVE 6.

Som udført 31/3-1998

af KLOAKMESTER

Jimmy Petersen

AUT. KLOAKMESTER JIMMY E. PETERSSON

v/ Alex I. Hansen & Søn A/S

Kærvej 32 • 2970 Hørsholm


Tlf.: 45 16 54 00

HAVEFORENINGEN "ENGLY", Have nr. 5

Mål 1:200

JØRGEN NIELSEN - RÅDGIVENDE INGENIØRER A/S

NIKOLAJ PLADS 1, 2. TH. - 1067 KØBENHAVN K - TLF. 33118850 - FAX 33143301

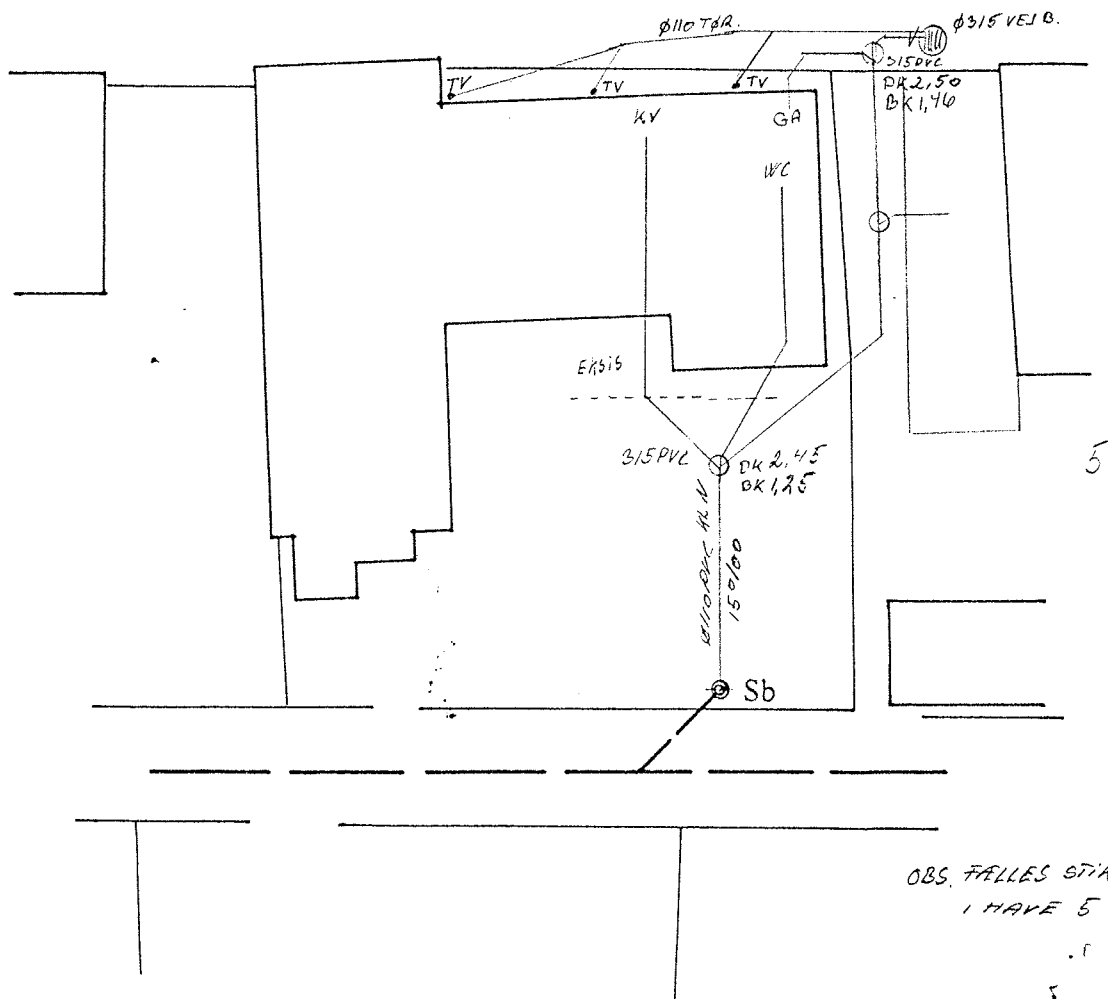


Som udført 27/3-1998
 aut. KLOAKMESTER
 Jimmy E. Petersson
 AUT. KLOAKMESTER JIMMY E. PETERSSON
 v/ Alex I. Hansen & Søn A/S
 Kærvej 32 • 2970 Hørsholm
 Tlf.: 45 16 54 00

HAVEFORENINGEN "ENGLY", Have nr. 6

Mål 1:200

JØRGEN NIELSEN - RÅDGIVENDE INGENIØRER A/S

NIKOLAJ PLADS 1, 2. TH. - 1067 KØBENHAVN K - TLF. 33118850 - FAX 33143301

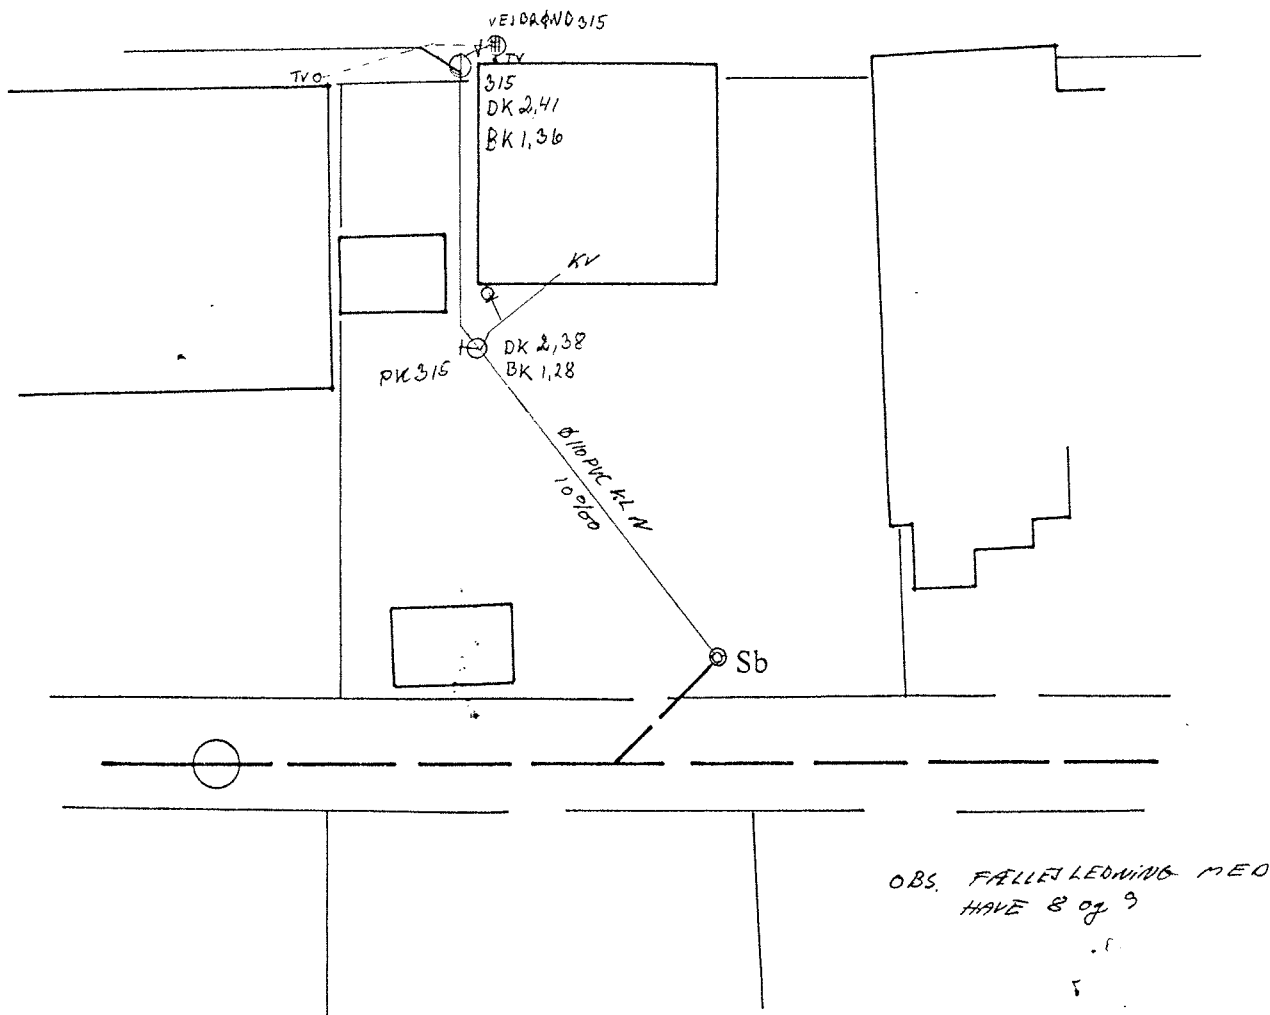


Som udført 25/3-1998
aut. KLOAKMESTER.

Jimmy Petersson
AUT. KLOAKMESTER JIMMY E. PETERSSON
v/ Alex I. Hansen & Søn A/S
Kærvej 32 • 2970 Hørsholm
Tlf.: 45 16 54 00

HAVEFORENINGEN "ENGLY", Have nr. 7

Mål 1:200

JØRGEN NIELSEN - RÅDGIVENDE INGENIØRER A/S
NIKOLAJ PLADS 1, 2. TH. - 1067 KØBENHAVN K - TLF. 33118850 - FAX 33143301

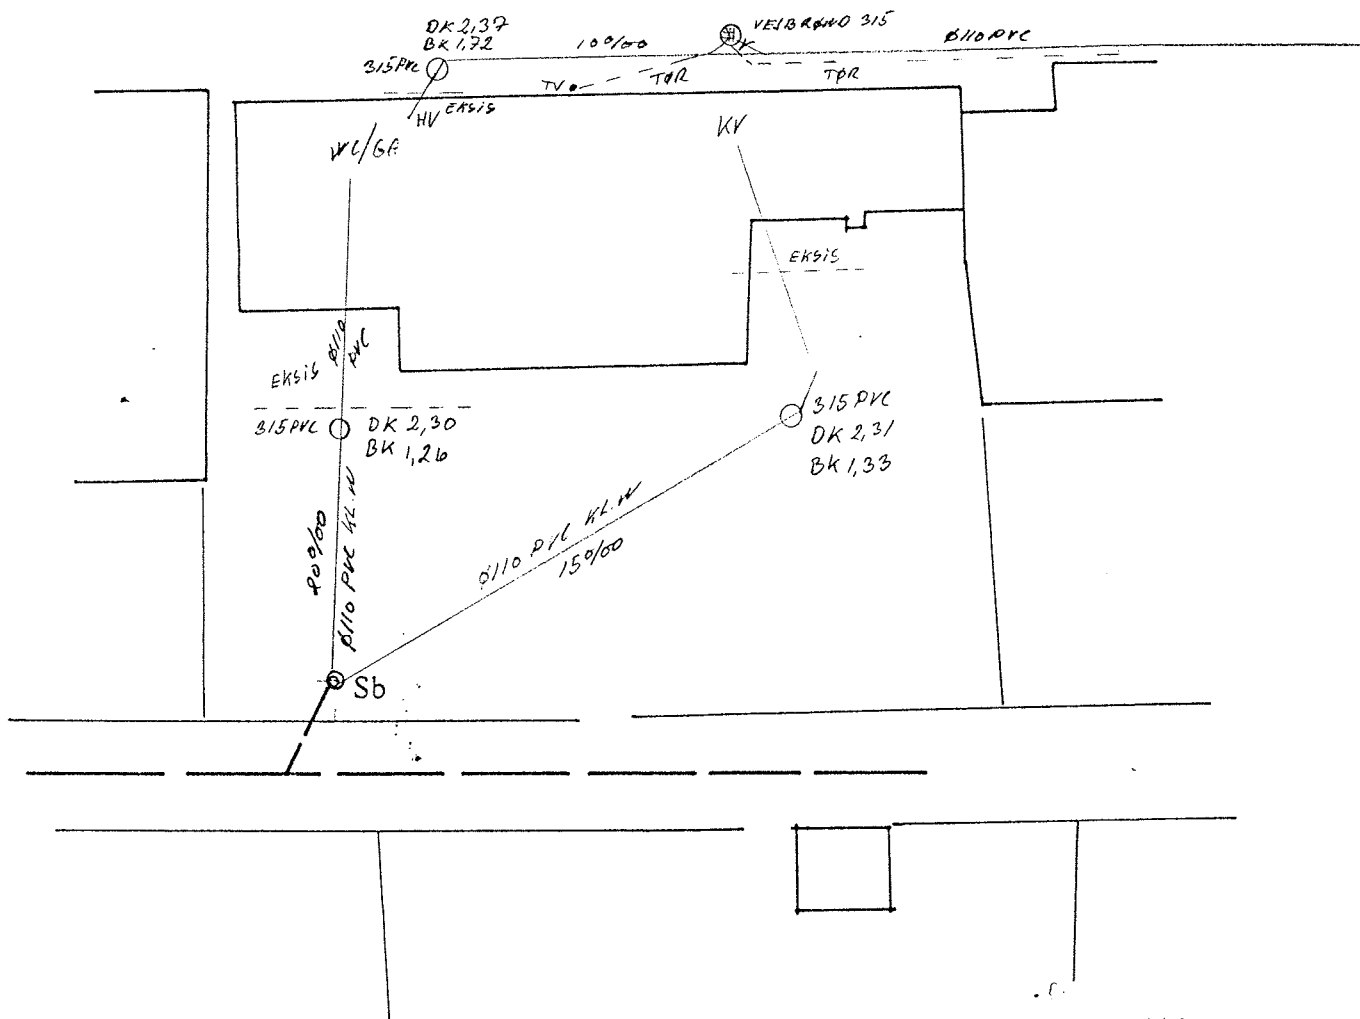

OBS. FÆKESLEDNING MED
HAVE 7 og 8

Som udført 2/4-1998

aut. KLOAKMEISTER

Jimmy Petersen

AUT. KLOAKMEISTER JIMMY E. PETERSSON

v/ Alex I. Hansen & Søn A/S

Kærvej 32 • 2970 Hørsholm


Tlf.: 45 16 54 00

HAVEFORENINGEN "ENGLY", Have nr. 9

Mål 1:200

JØRGEN NIELSEN - RÅDGIVENDE INGENIØRER A/S

NIKOLAJ PLADS 1, 2. TH. • 1067 KØBENHAVN K • TLF. 33118850 • FAX 33143301

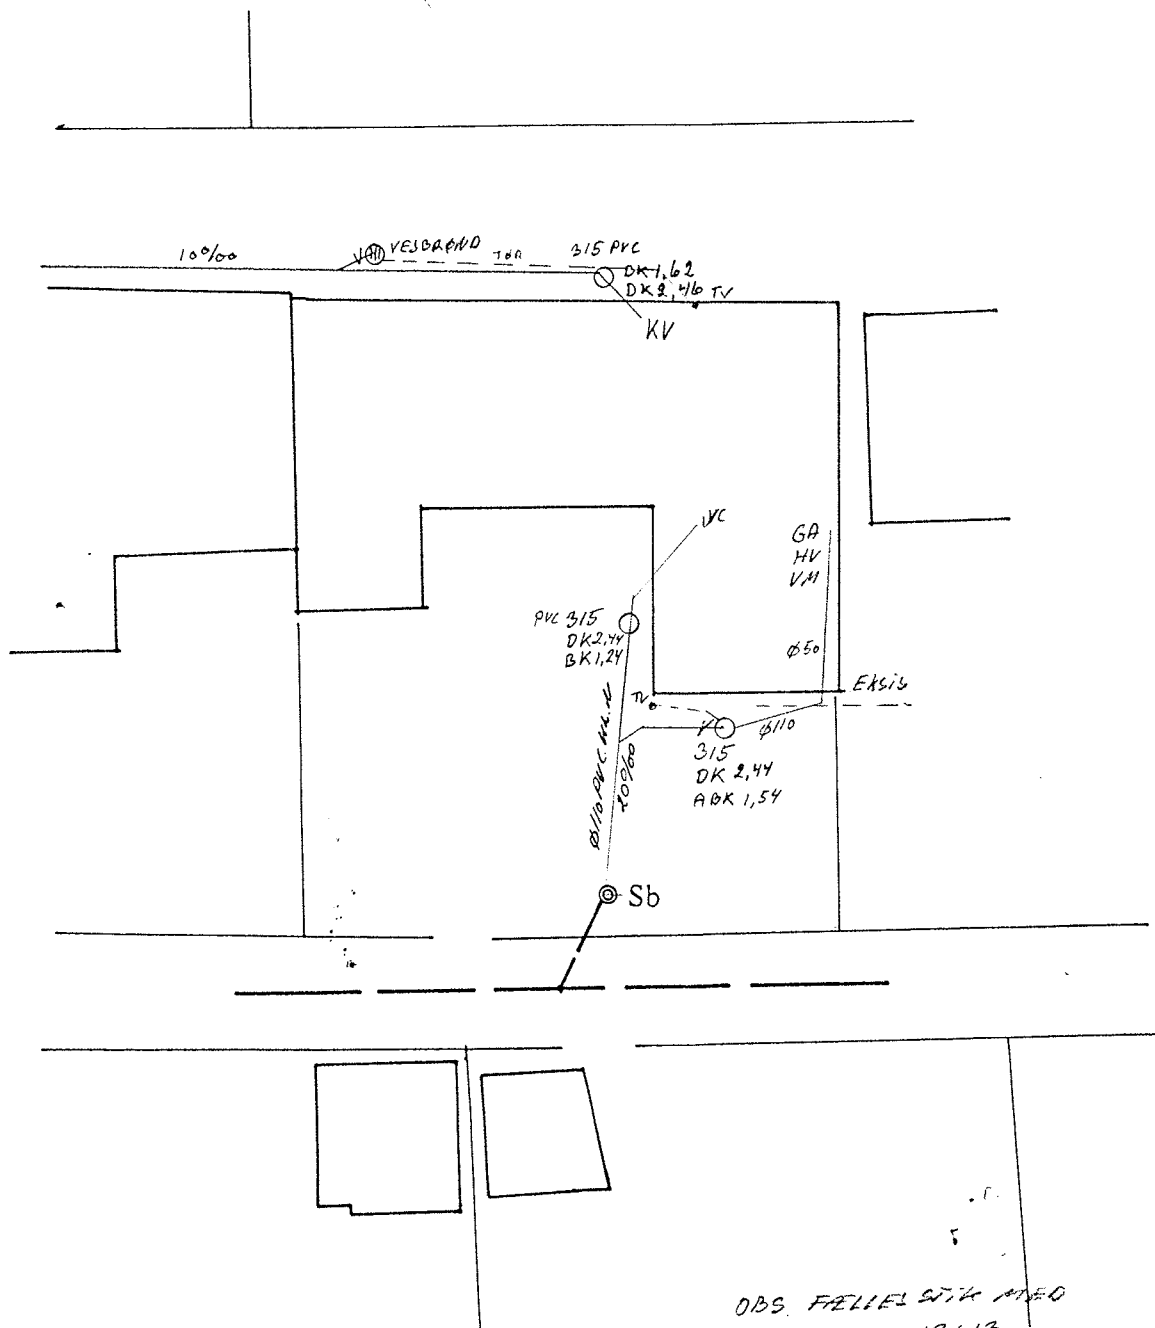

OBS. FELLESTILK MED
HAVE 11+12+13

Som udført 24/3-1998

aut. KLOAKMESTER

Jimmy Petersen

AUT. KLOAKMESTER JIMMY E. PETERSSON

v/ Alex I. Hansen & Søn A/S

Kærvej 32 • 2970 Hørsholm


Tlf.: 45 16 54 00

HAVEFORENINGEN "ENGLY", Have nr. 10

Mål 1:200

JØRGEN NIELSEN - RÅDGIVENDE INGENIØRER A/S

NIKOLAJ PLADS 1, 2. TH. - 1067 KØBENHAVN K - TLF. 33118850 - FAX 33143301

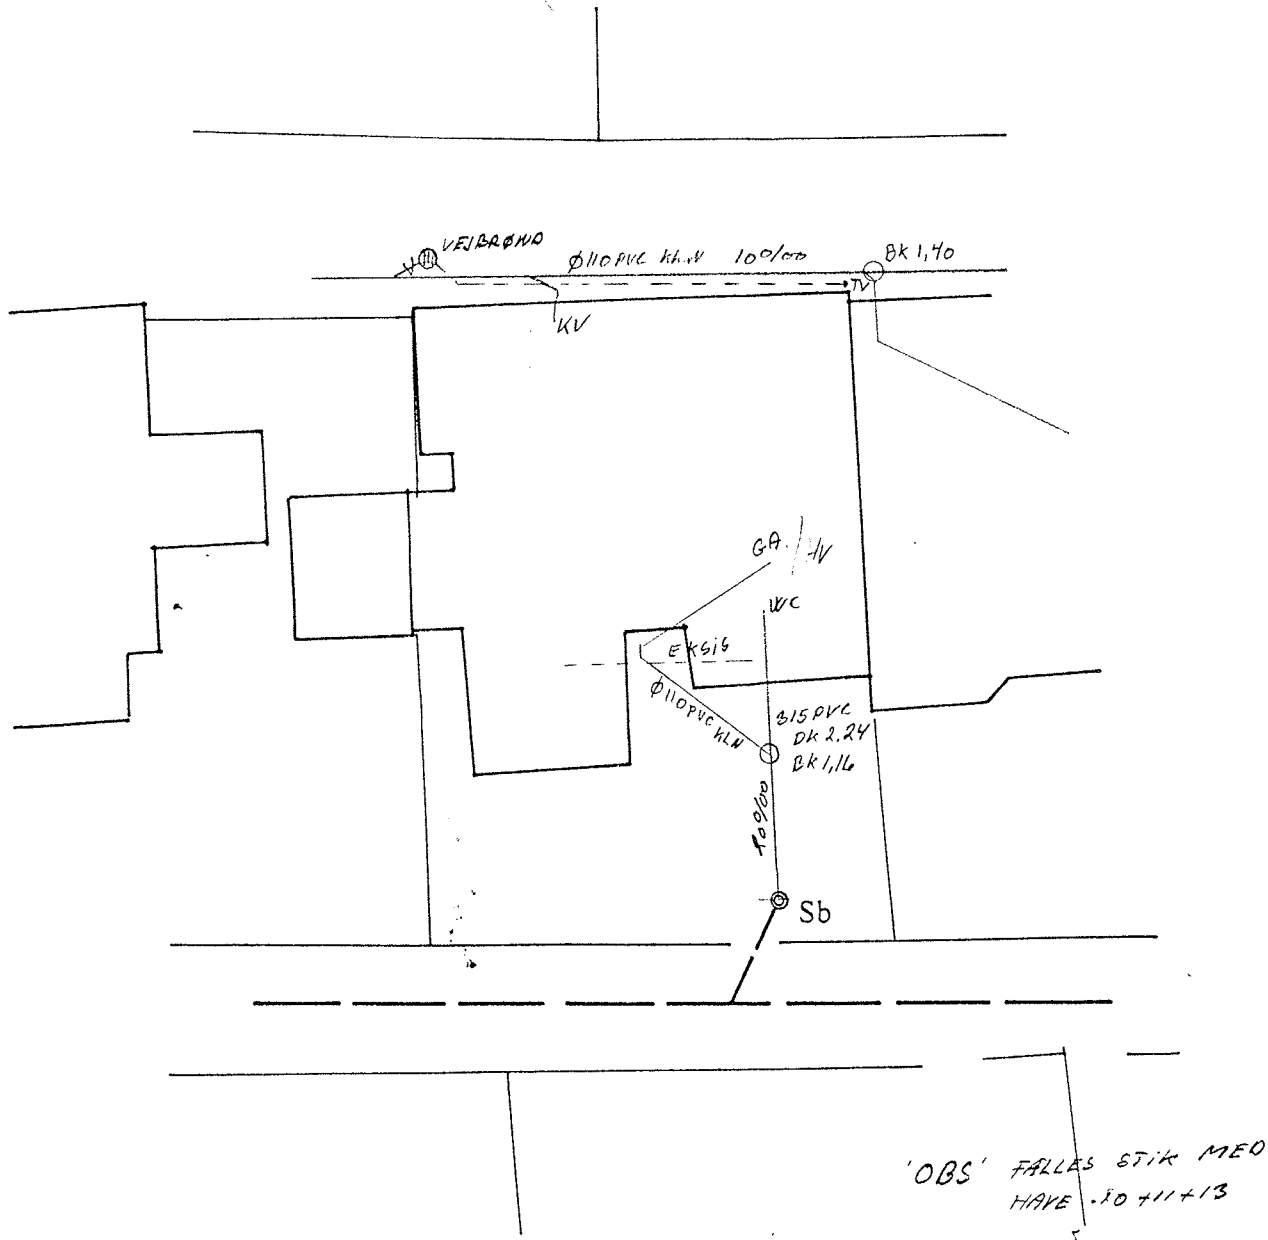

Som udført 18/3 1998

aut. KLOAKMESTER

Jimmy Petersen

AUT. KLOAKMESTER JIMMY E. PETERSSON

v/ Alex I. Hansen & Søn A/S

Kærvej 32 • 2970 Hørsholm


Tlf.: 45 16 54 00

HAVEFORENINGEN "ENGLY", Have nr. 12


Mål 1:200

JØRGEN NIELSEN - RÅDGIVENDE INGENIØRER A/S

NIKOLAJ PLADS 1, 2. TH. - 1067 KØBENHAVN K - TLF. 33118850 - FAX 33143301

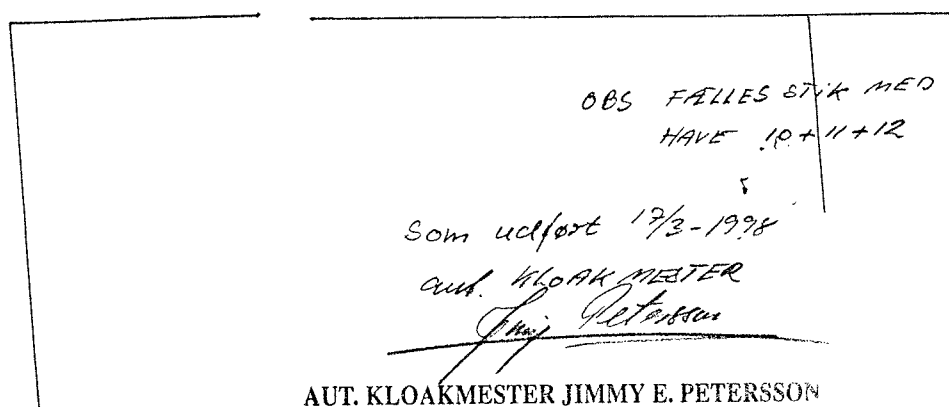

JØRGEN NIELSEN - RÅDGIVENDE INGENIØRER A/S
NIKOLAJ PLADS 1, 2. TH. · 1067 KØBENHAVN K · TLF. 33118850 · FAX 33143301

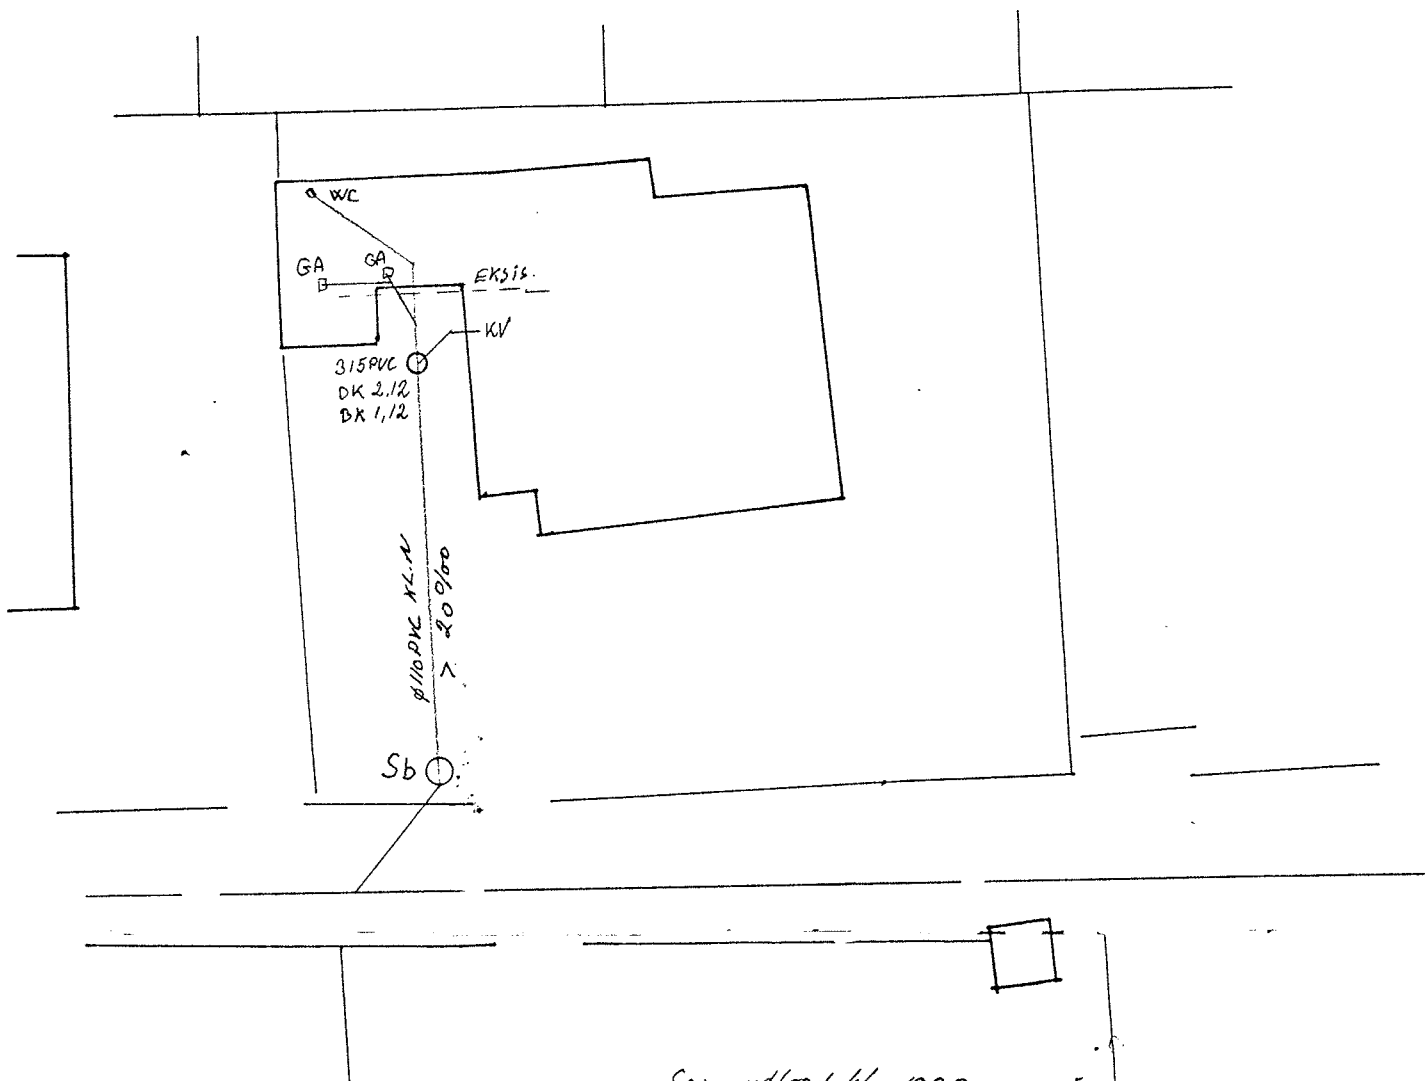

Som udført 6/2-1998

aut. KLOAKMESTER

Jimmy Petersson

AUT. KLOAKMESTER JIMMY E. PETERSSON

v/ Alex I. Hansen & Søn A/S

Kærvej 32 • 2970 Hørsholm


Tlf.: 45 16 54 00

HAVEFORENINGEN "ENGLY", Have nr. 14

Mål 1:200

JØRGEN NIELSEN - RÅDGIVENDE INGENIØRER A/S

NIKOLAJ PLADS 1, 2. TH. - 1067 KØBENHAVN K - TLF. 33118850 - FAX 33143301

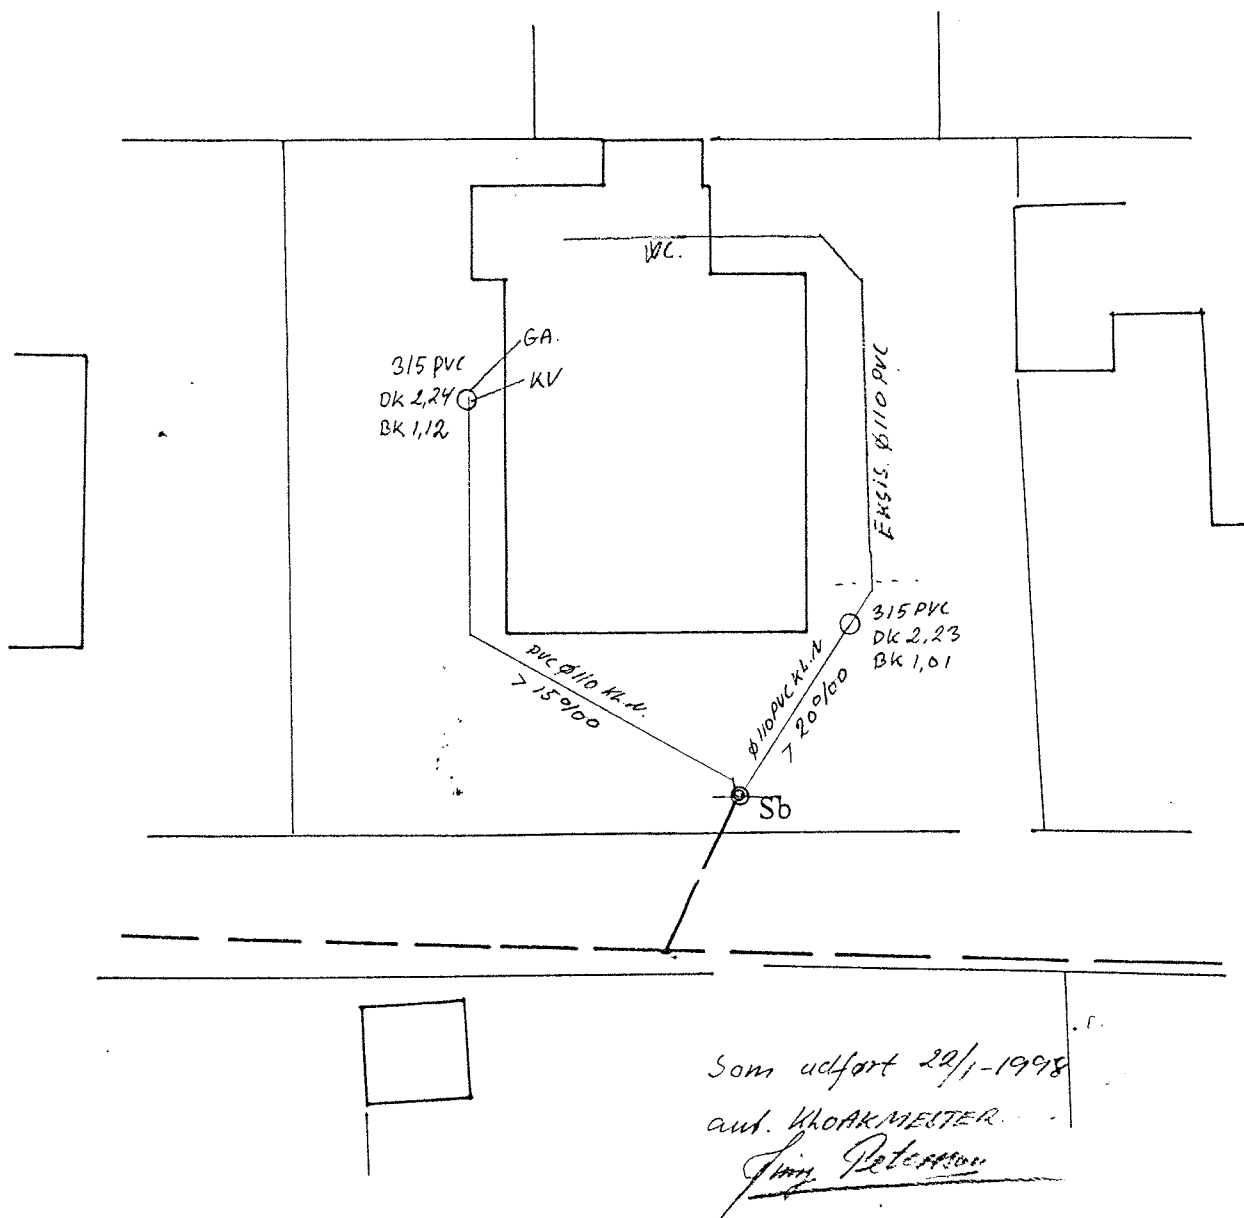

AUT. KLOAKMESTER JIMMY E. PETERSSON
v/ Alex I. Hansen & Søn A/S
Kærvej 32 • 2970 Hørsholm
Tlf.: 45 16 54 00

HAVEFORENINGEN "ENGLY", Have nr. 15

Mål 1:200

JØRGEN NIELSEN - RÅDGIVENDE INGENIØRER A/S
NIKOLAJ PLADS 1, 2. TH. - 1067 KØBENHAVN K - TLF. 33118850 - FAX 33143301


AUT. KLØAKMESTER JIMMY E. PETERSSON
v/ Alex I. Hansen & Søn A/S
Kærvej 32 • 2970 Hørsholm
Tlf.: 45 16 54 00

HAVEFORENINGEN "ENGLY", Have nr. 16

Mål 1:200

JØRGEN NIELSEN - RÅDGIVENDE INGENIØRER A/S

NIKOLAJ PLADS 1, 2. TH. - 1067 KØBENHAVN K - TLF. 33118850 - FAX 33143301

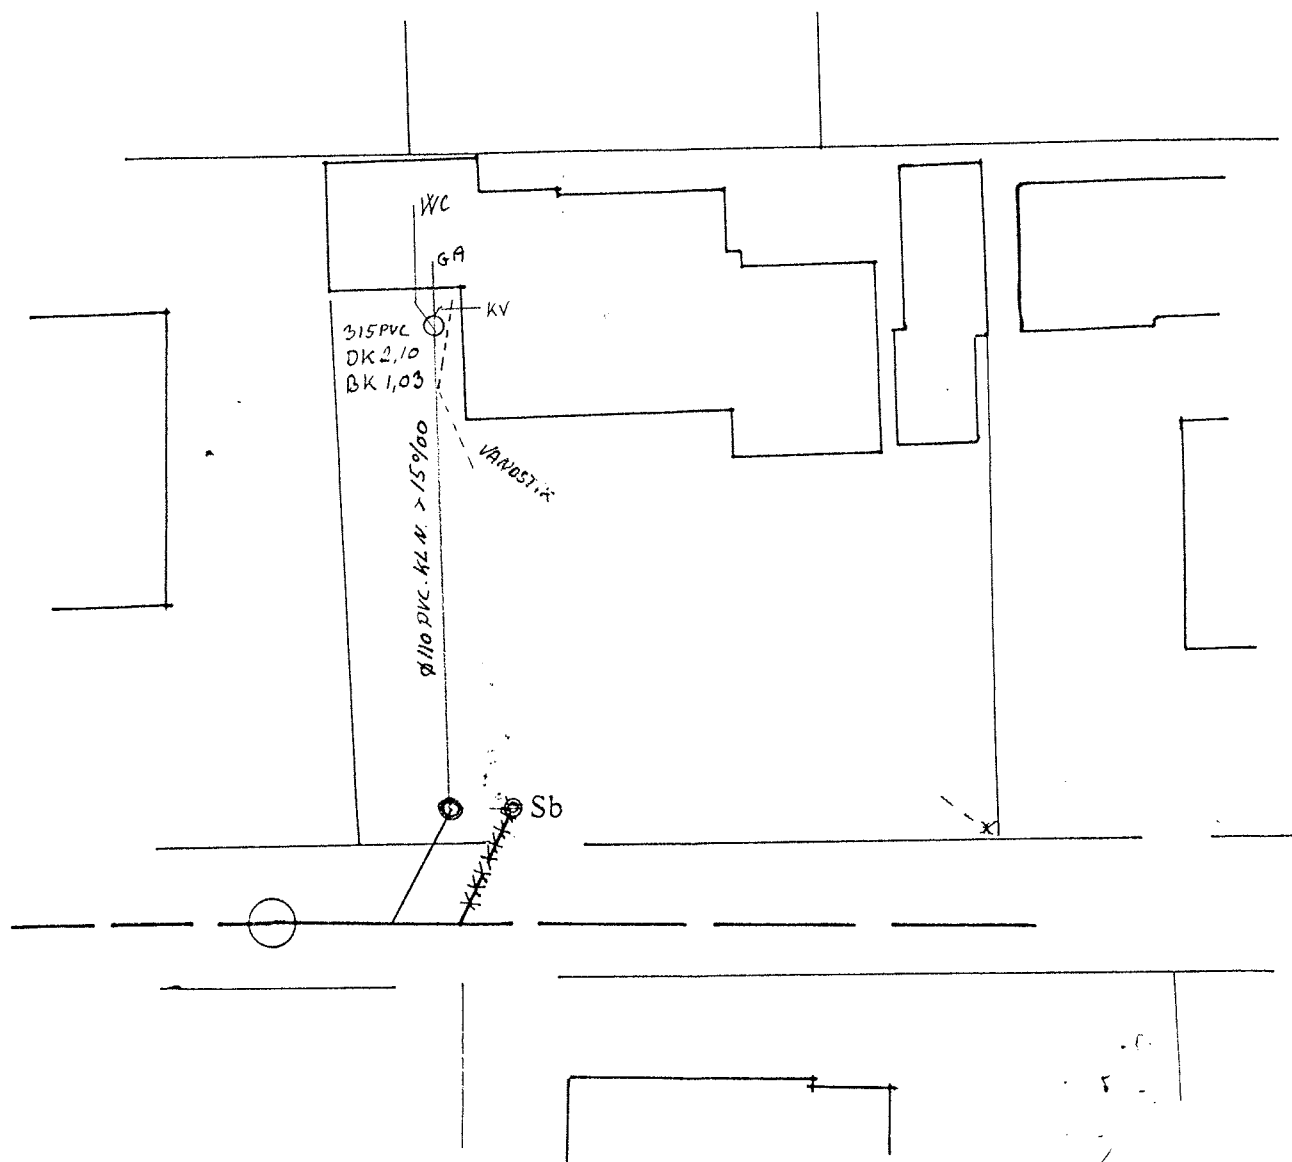

Sam udført 19/1 - 1998

aut. KLOAKMESTER

Jimmy Petersen

AUT. KLOAKMESTER JIMMY E. PETERSSON

v/ Alex I. Hansen & Søn A/S

Kærvej 32 • 2970 Hørsholm


Tlf.: 45 16 54 00

HAVEFORENINGEN "ENGLY", Have nr. 17

Mål 1:200

JØRGEN NIELSEN - RÅDGIVENDE INGENIØRER A/S

NIKOLAJ PLADS 1, 2. TH. - 1067 KØBENHAVN K - TLF. 33118850 - FAX 33143301

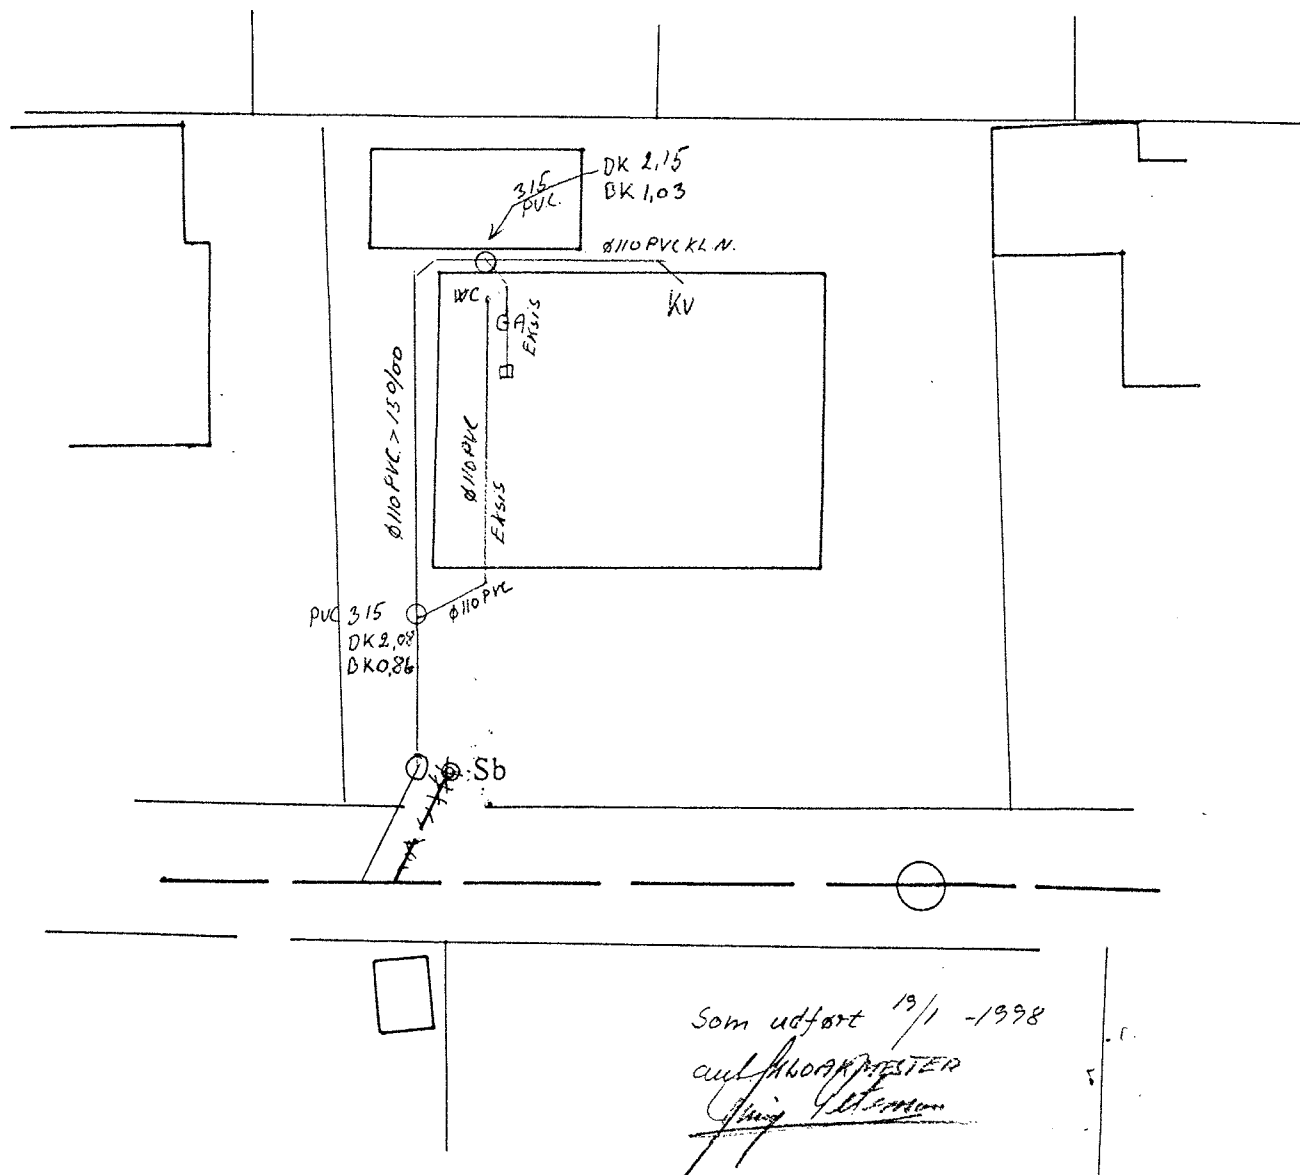


AUT. KLOAKMESTER JIMMY E. PETERSSON
v/ Alex I. Hansen & Søn A/S
Kærvej 32 • 2970 Hørsholm
Tlf.: 45 16 54 00

HAVEFORENINGEN "ENGLY", Have nr. 18

Mål 1:200

JØRGEN NIELSEN - RÅDGIVENDE INGENIØRER A/S

NIKOLAJ PLADS 1, 2. TH. - 1067 KØBENHAVN K - TLF. 33118850 - FAX 33143301

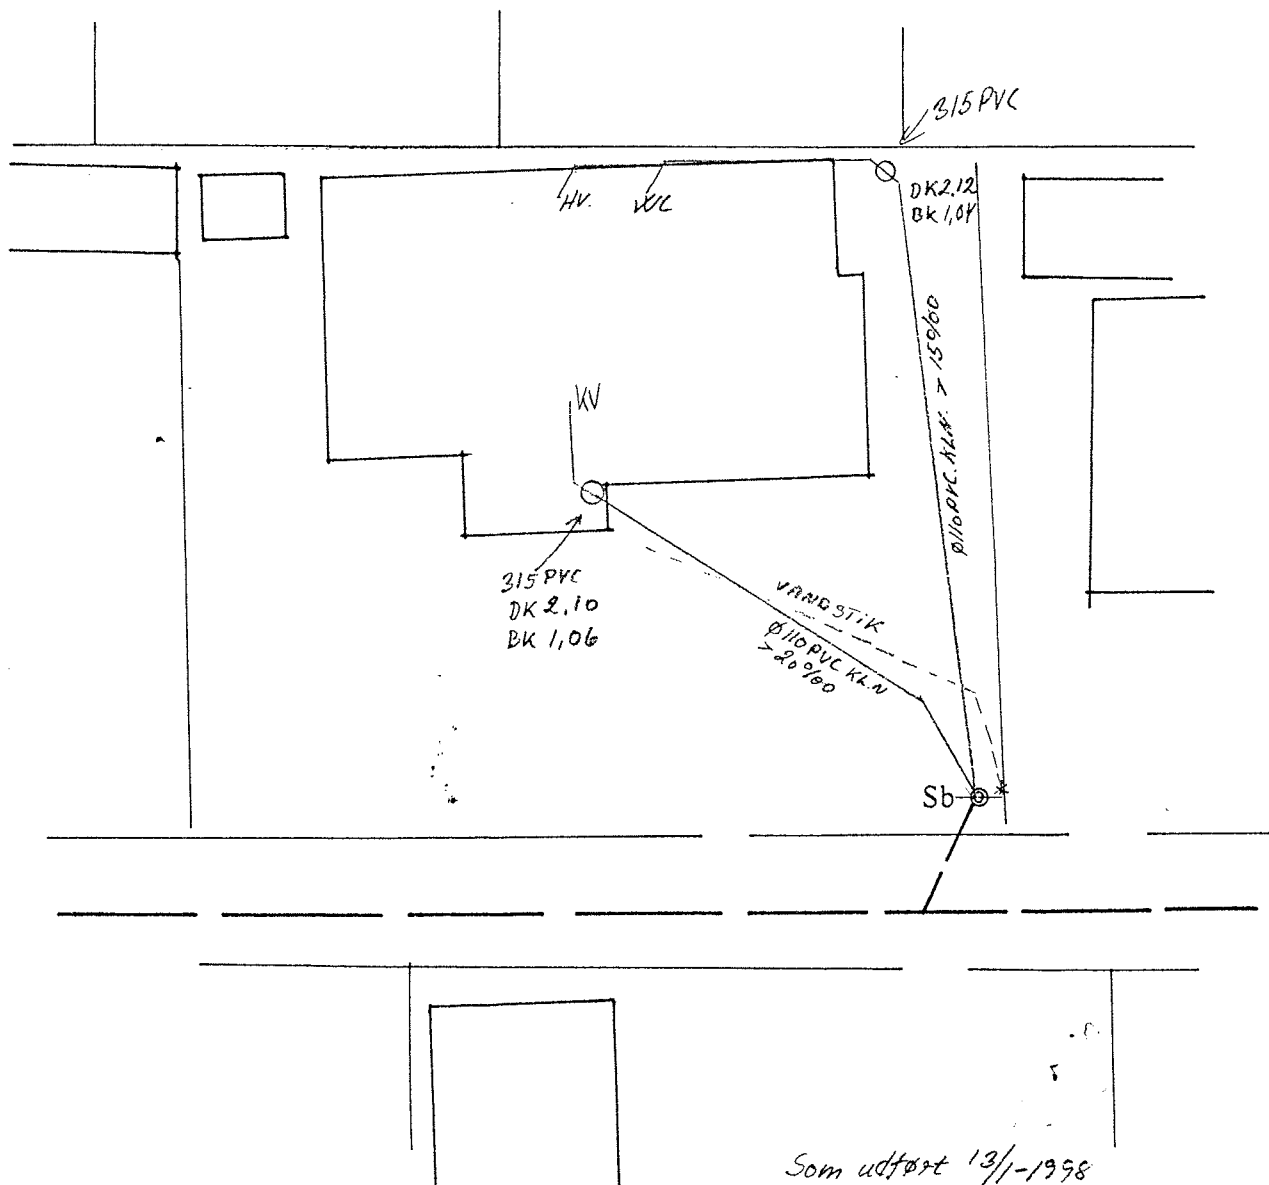

Som udført 13/1-1998
 aut. KLOAKMESTER
 Jimmy Petersen


AUT. KLOAKMESTER JIMMY E. PETERSSON
 v/ Alex I. Hansen & Søn A/S
 Kærvej 32 • 2970 Hørsholm
 Tlf.: 45 16 54 00

HAVEFORENINGEN "ENGLY", Have nr. 19


Mål 1:200

JØRGEN NIELSEN - RÅDGIVENDE INGENIØRER A/S

NIKOLAJ PLADS 1, 2. TH. - 1067 KØBENHAVN K - TLF. 33118850 - FAX 33143301

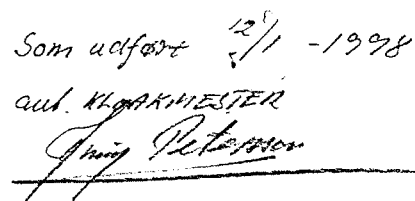

NIKOLAJ PLADS 1, 2. TH. - 1067 KØBENHAVN K - TLF. 33118850 - FAX 33143301

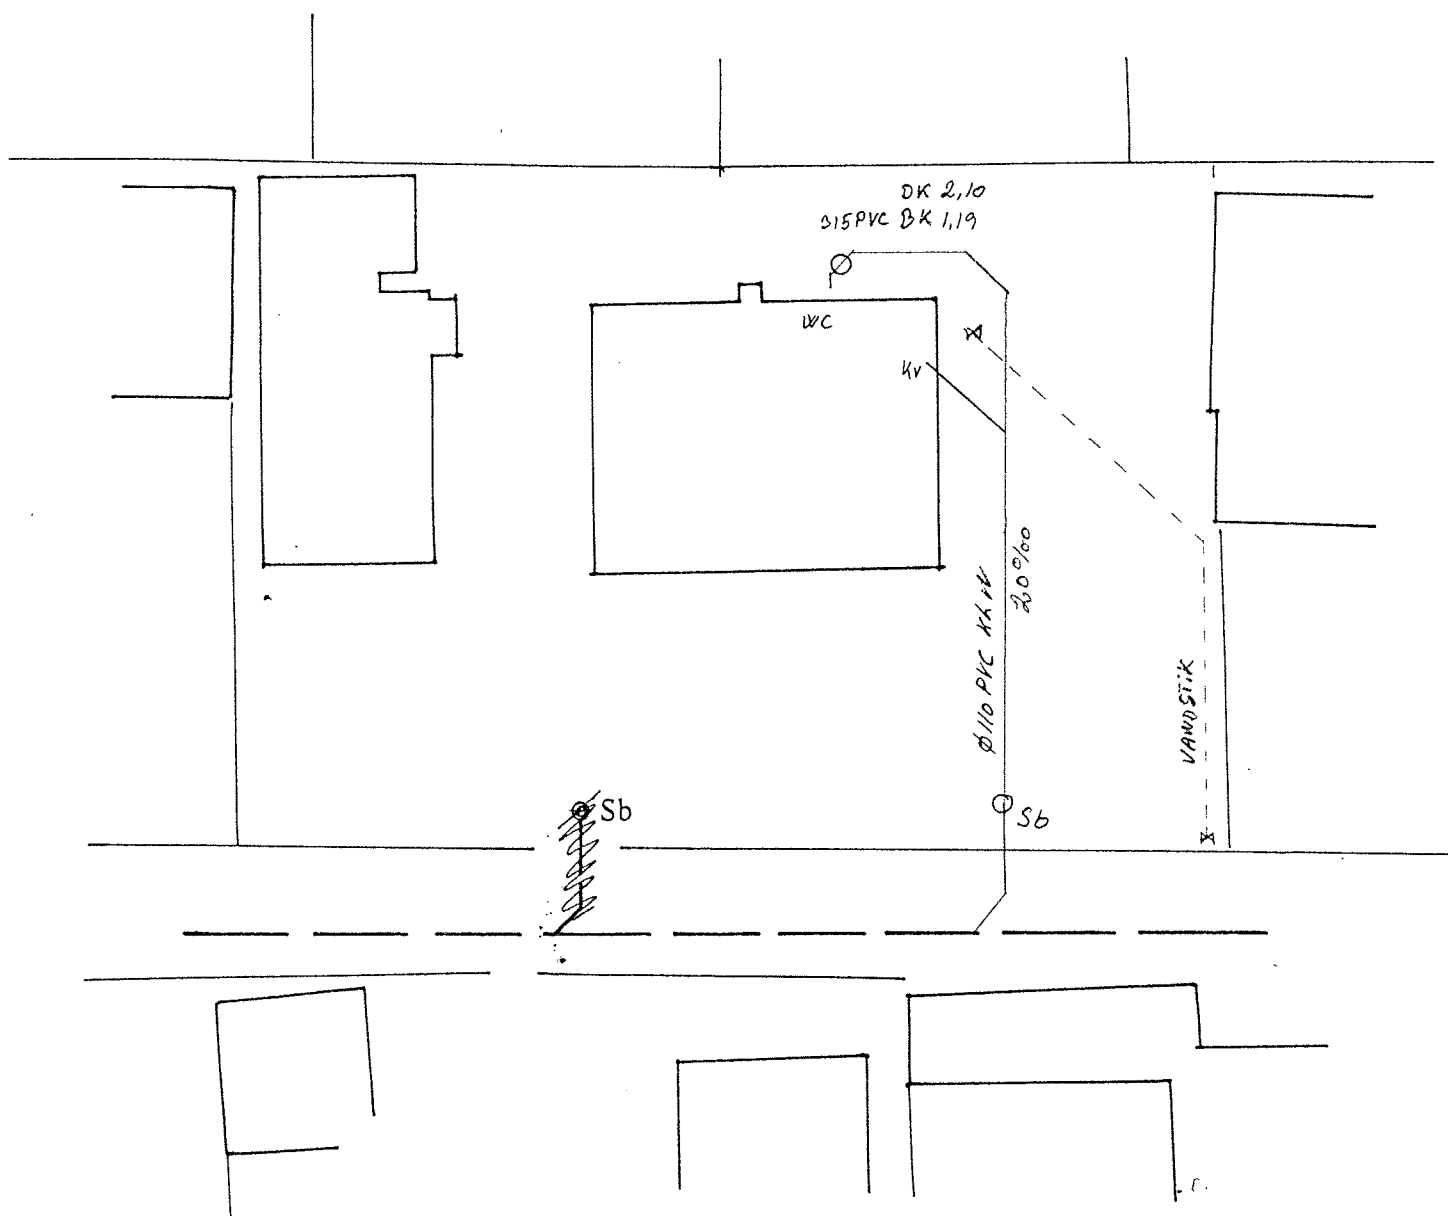

Som udført 21/4 1998
 af KLOAKMESTER
 Jimmy Petersen


AUT. KLOAKMESTER JIMMY E. PETERSSON
 v/ Alex I. Hansen & Søn A/S
 Kærvej 32 • 2970 Hørsholm
 Tlf.: 45 16 54 00

HAVEFORENINGEN "ENGLY", Have nr. 21

Mål 1:200

JØRGEN NIELSEN - RÅDGIVENDE INGENIØRER A/S

NIKOLAJ PLADS 1, 2. TH. • 1067 KØBENHAVN K • TLF. 33118850 • FAX 33143301

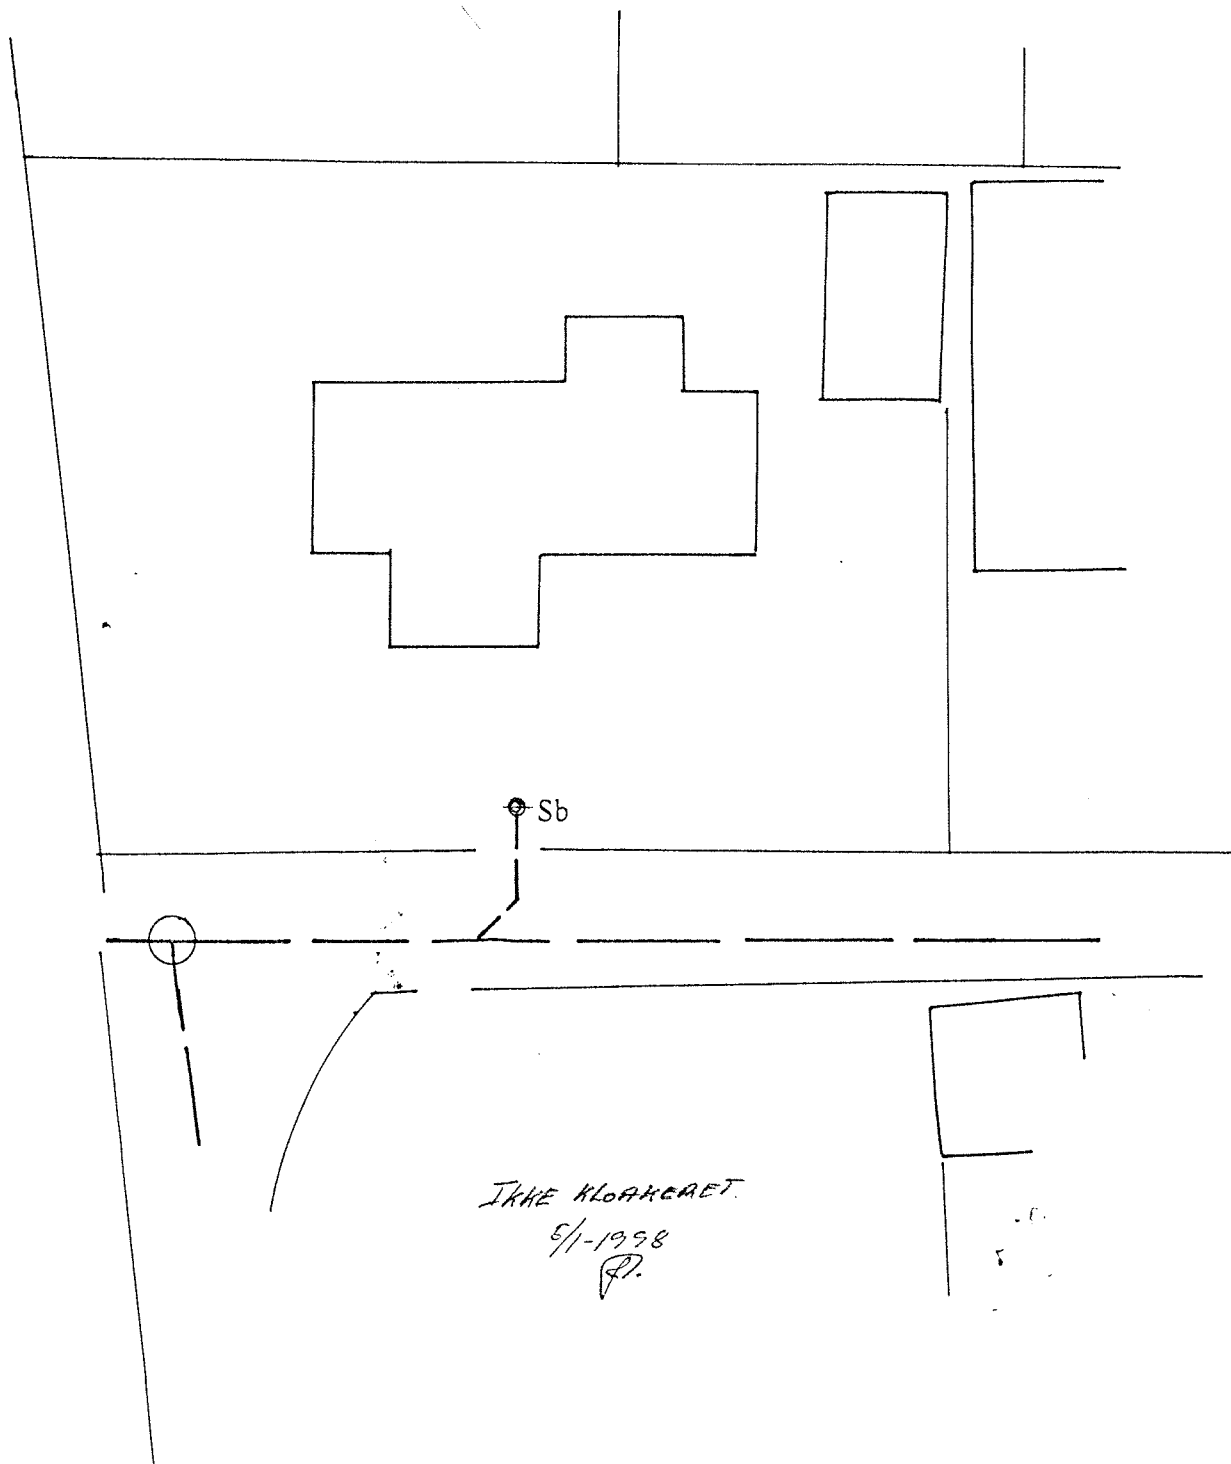


HAVEFORENINGEN "ENGLY", Have nr. 22

Mål 1:200

JØRGEN NIELSEN - RÅDGIVENDE INGENIØRER A/S

NIKOLAJ PLADS 1, 2. TH. - 1067 KØBENHAVN K - TLF. 33118850 - FAX 33143301

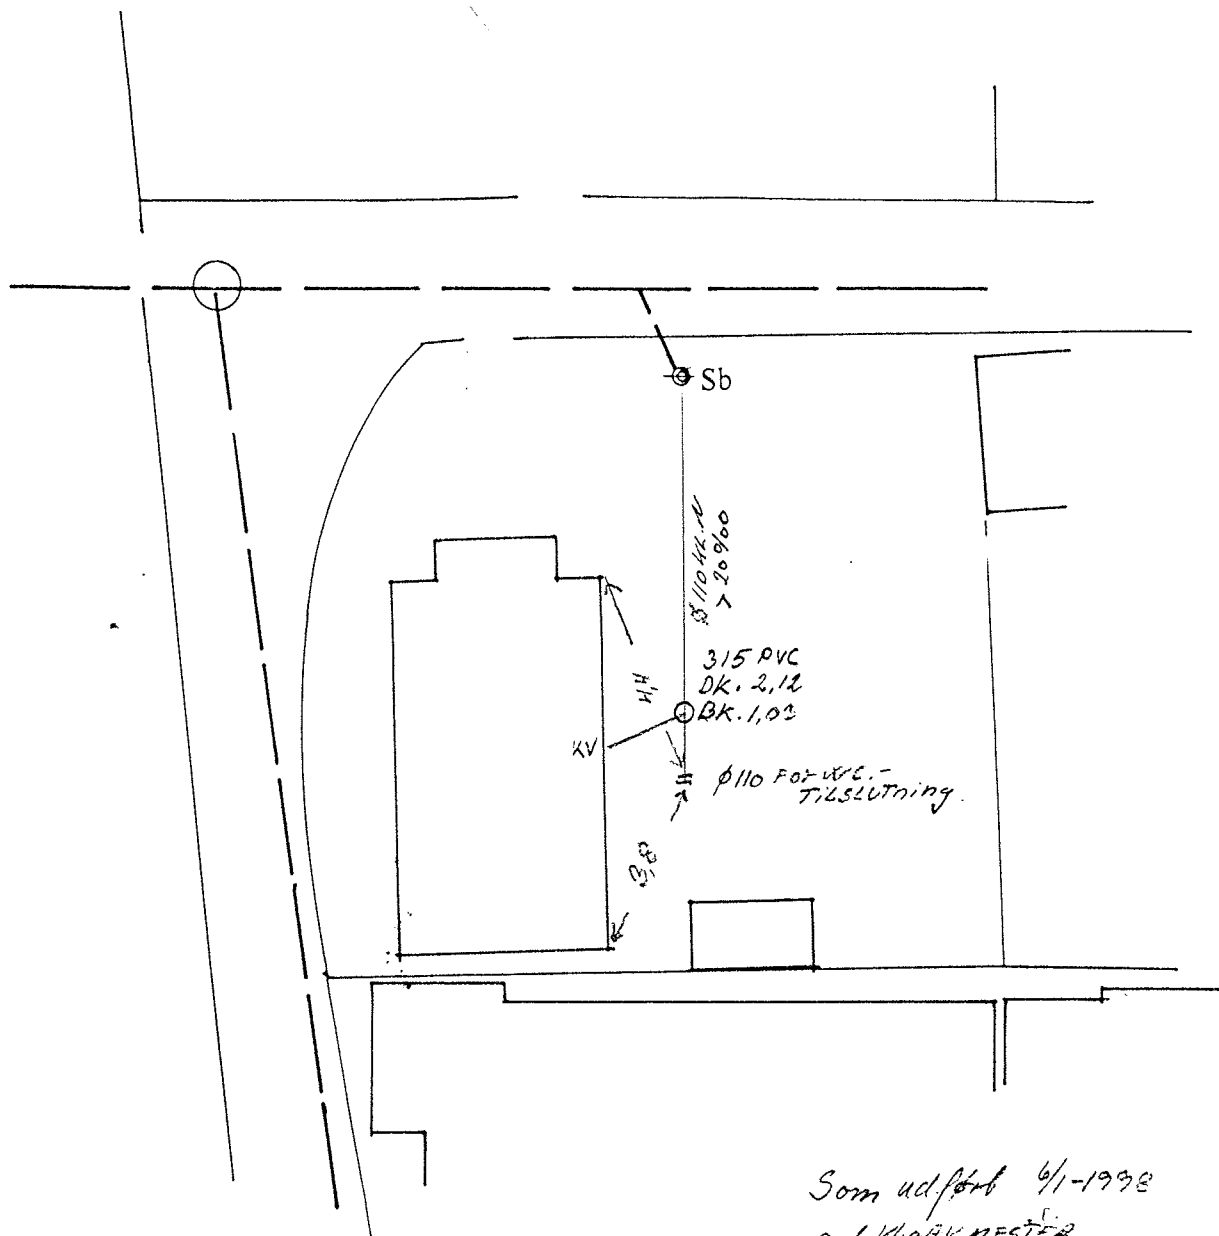

Som udført 6/1-1998
 aut. KLOAKMESTER
 Jimmy Petersen


AUT. KLOAKMESTER JIMMY E. PETERSSON
 vi Alex I. Hansen & Søn A/S
 Kærvej 32 • 2970 Hørsholm
 Tlf.: 45 16 54 00

HAVEFORENINGEN "ENGLY", Have nr. 23

Mål 1:200

JØRGEN NIELSEN - RÅDGIVENDE INGENIØRER A/S

NIKOLAJ PLADS 1, 2. TH. - 1067 KØBENHAVN K - TLF. 33118850 - FAX 33143301

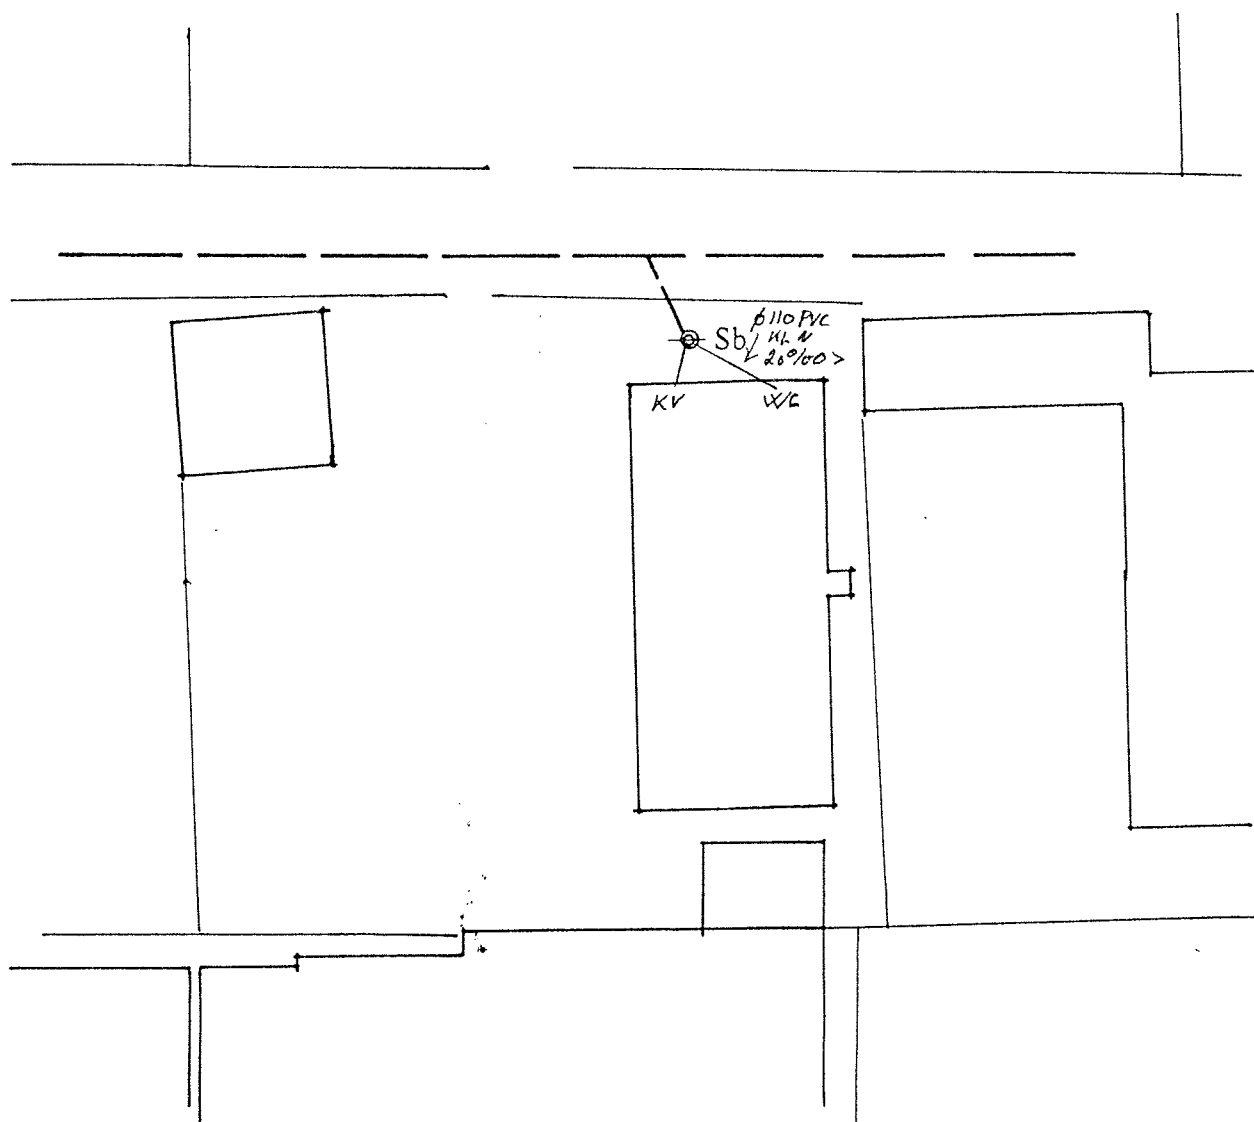

Som udført 12/1 - 1998

aut. KLOAKMESTER

Jimmy Petersson


AUT. KLOAKMESTER JIMMY E. PETERSSON
v/ Alex I. Hansen & Søn A/S
Kærvej 32 • 2970 Hørsholm
Tlf.: 45 16 54 00

HAVEFORENINGEN "ENGLY", Have nr. 24

Mål 1:200

JØRGEN NIELSEN - RÅDGIVENDE INGENIØRER A/S

NIKOLAJ PLADS 1, 2. TH. - 1067 KØBENHAVN K - TLF. 33118850 - FAX 33143301

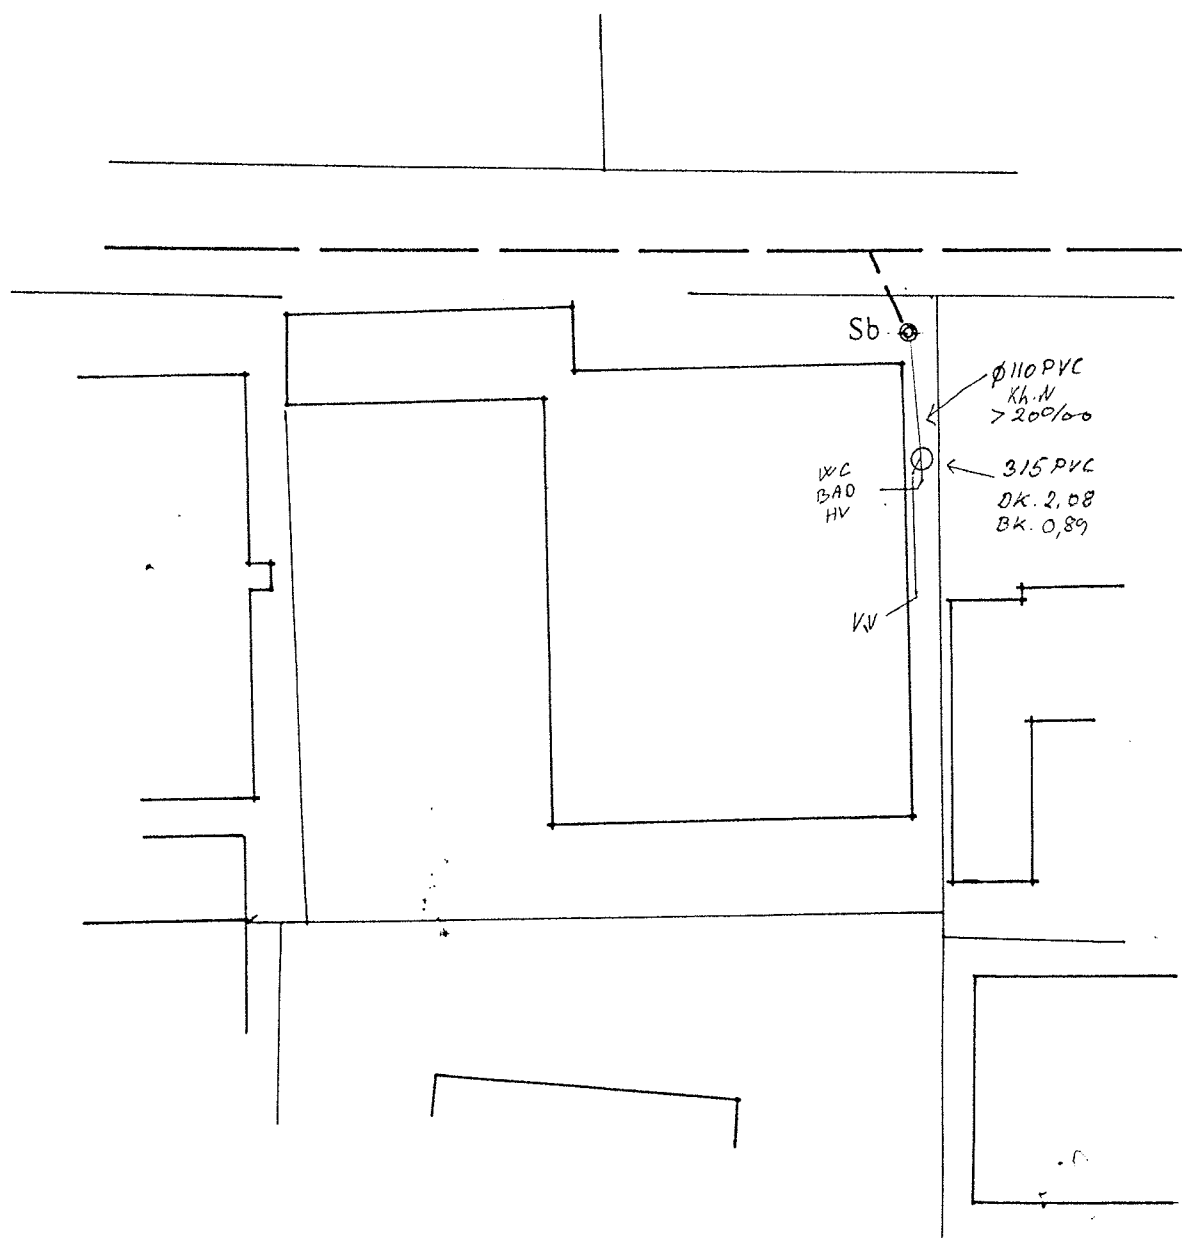

Som udført 15/1-1998
 aut. KLOAKMESTER.
Jimmy Petersen


AUT. KLOAKMESTER JIMMY E. PETERSSON
 v/ Alex I. Hansen & Søn A/S
 Kærvej 32 • 2970 Hørsholm
 Tlf.: 45 16 54 00

HAVEFORENINGEN "ENGLY", Have nr. 25

Mål 1:200

JØRGEN NIELSEN - RÅDGIVENDE INGENIØRER A/S

NIKOLAJ PLADS 1, 2. TH. • 1067 KØBENHAVN K • TLF. 33118850 • FAX 33143301

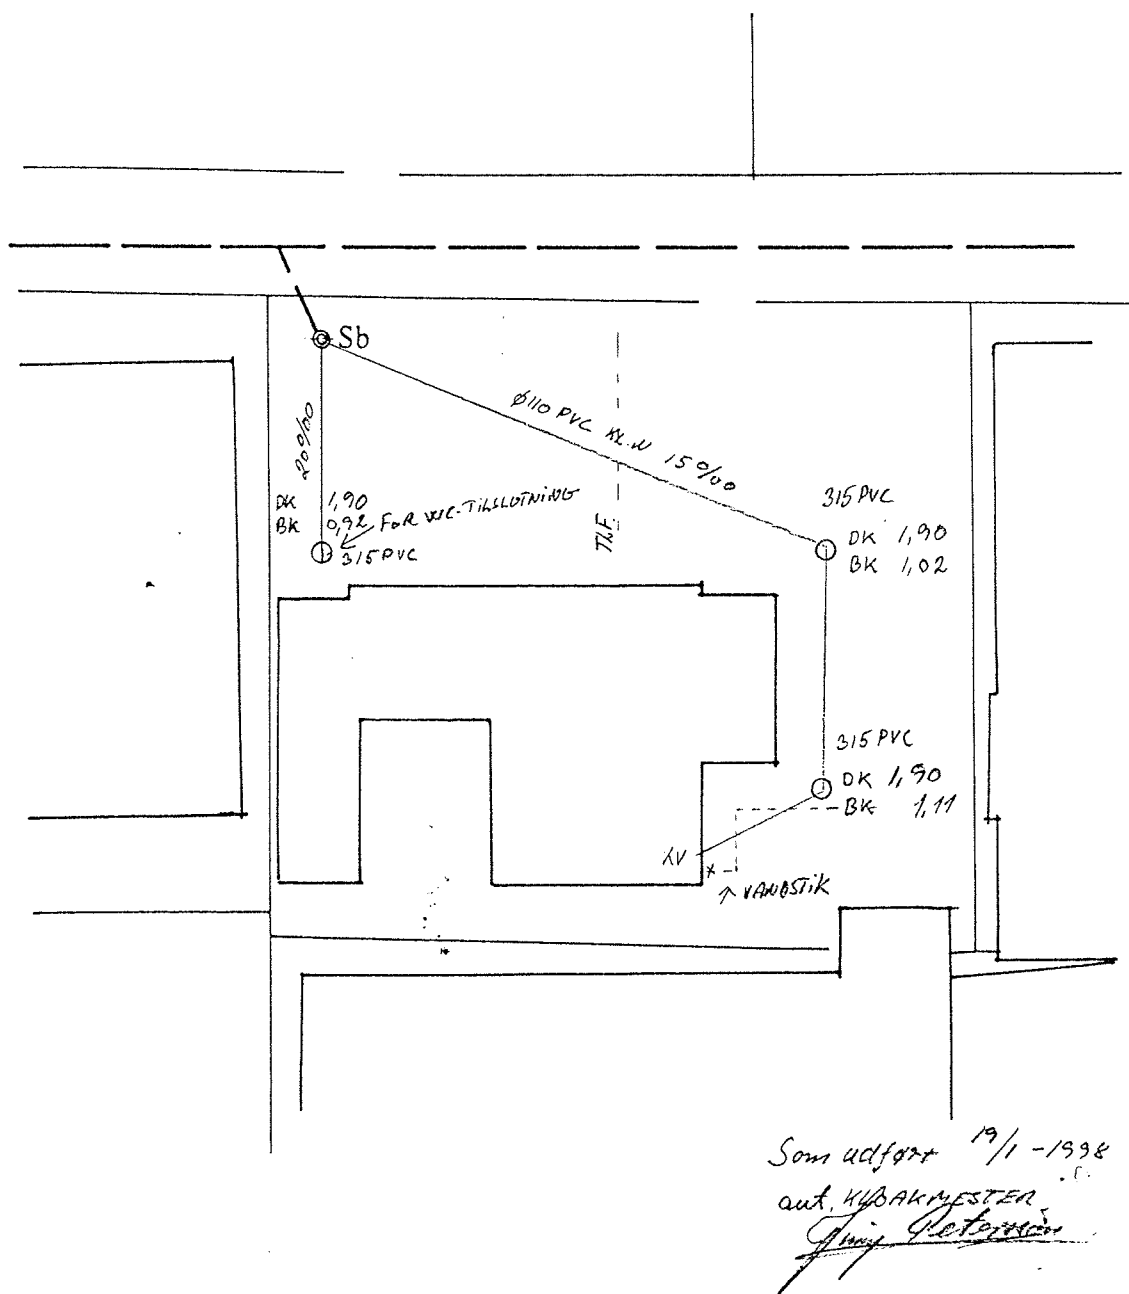


AUT. KLOAKMESTER JIMMY E. PETERSSON
 v/ Alex I. Hansen & Søn A/S
 Kærvej 32 • 2970 Hørsholm
 Tlf.: 45 16 54 00

HAVEFORENINGEN "ENGLY", Have nr. 26

Mål 1:200

JØRGEN NIELSEN - RÅDGIVENDE INGENIØRER A/S
 NIKOLAJ PLADS 1, 2. TH. - 1067 KØBENHAVN K - TLF. 33118850 - FAX 33143301

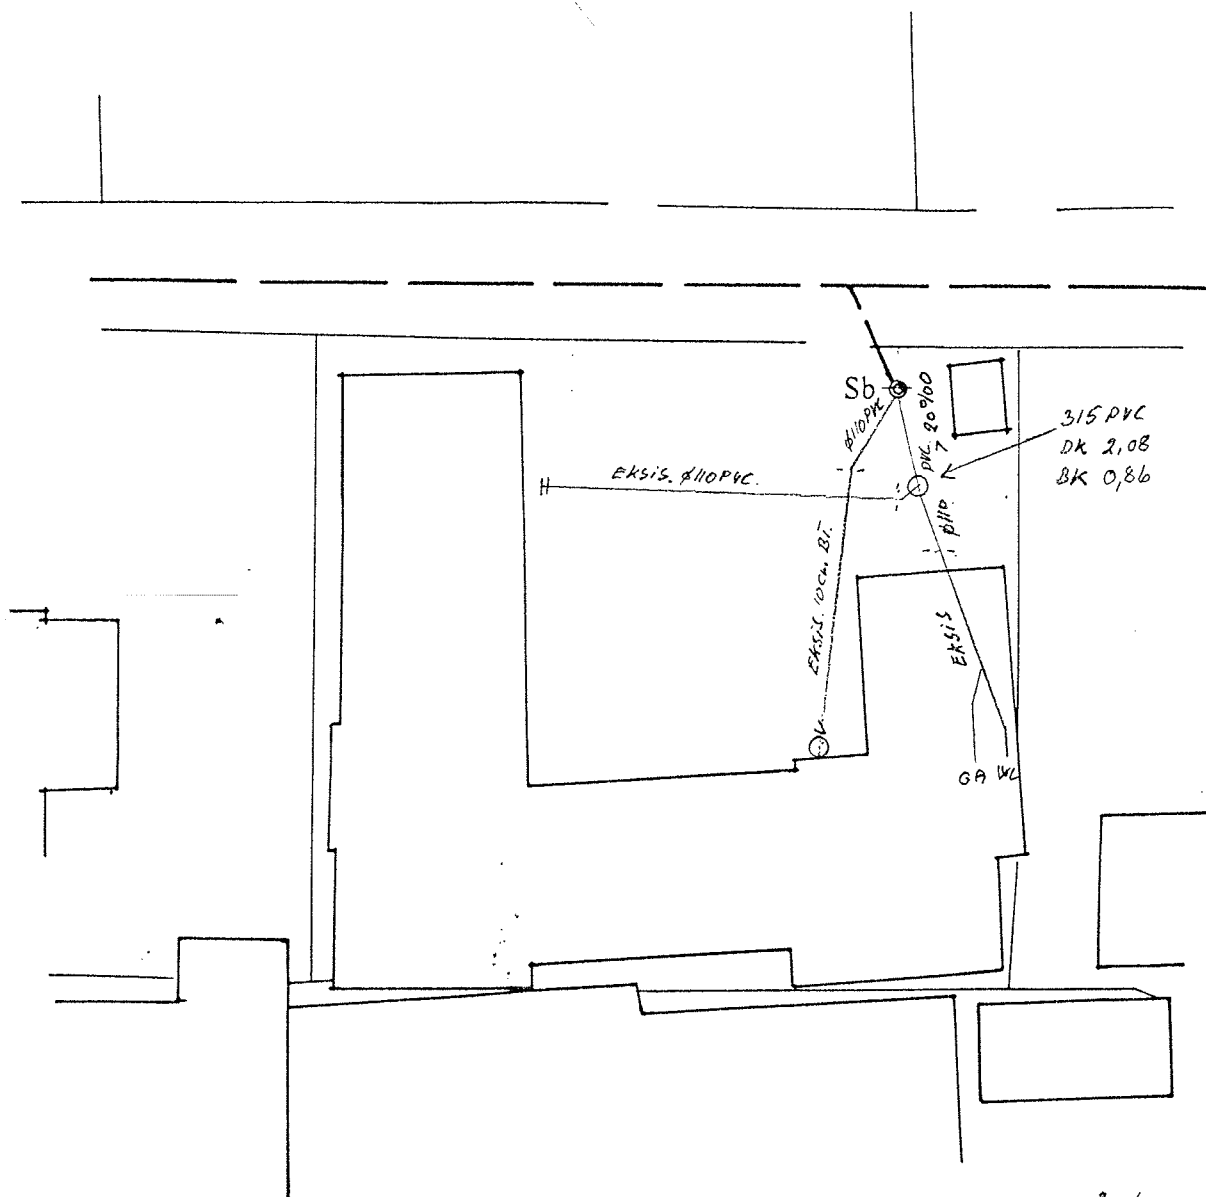

Som udført 20/11-1998

aut. KLOAKMESTER

Jimmy Petersson


AUT. KLOAKMESTER JIMMY E. PETERSSON
v/ Alex I. Hansen & Søn A/S
Kærvej 32 • 2970 Hørsholm
Tlf.: 45 16 54 00

HAVEFORENINGEN "ENGLY", Have nr. 27


Mål 1:200

JØRGEN NIELSEN - RÅDGIVENDE INGENIØRER A/S

NIKOLAJ PLADS 1, 2. TH. - 1067 KØBENHAVN K - TLF. 33118850 - FAX 33143301

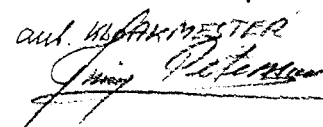

NIKOLAJ PLADS 1, 2. TH. - 1067 KØBENHAVN K - TLF. 33118850 - FAX 33143301

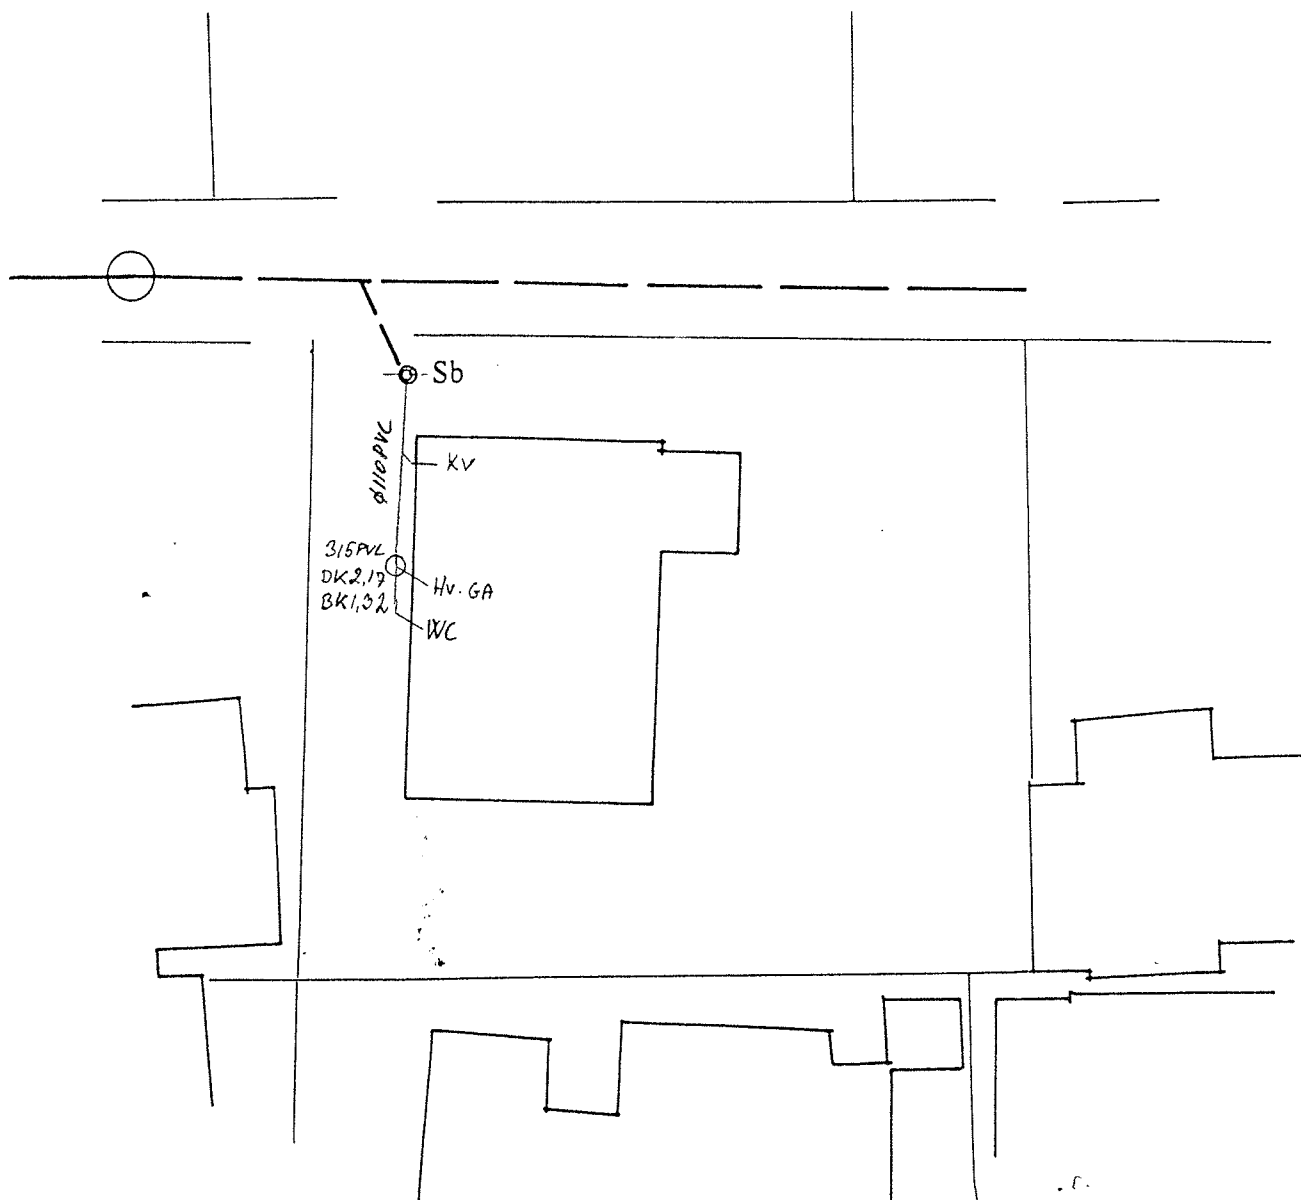

Som udført 14/1 - 1998

aut. KLOAKMESTER

Jimmy Petersen

AUT. KLOAKMESTER JIMMY E. PETERSSON

v/ Alex I. Hansen & Søn A/S

Kærvej 32 • 2970 Hørsholm

Tlf.: 45 16 54 00

HAVEFORENINGEN "ENGLY", Have nr. 29

Mål 1:200

JØRGEN NIELSEN - RÅDGIVENDE INGENIØRER A/S

NIKOLAJ PLADS 1, 2. TH. - 1067 KØBENHAVN K - TLF. 33118850 - FAX 33143301



Som udført 16/11 - 1998

aut. KLOAKMESTER

Jimmy Petersen


AUT. KLOAKMESTER JIMMY E. PETERSSON
v/ Alex I. Hansen & Søn A/S
Kærvej 32 • 2970 Hørsholm
Tlf.: 45 16 54 00

HAVEFORENINGEN "ENGLY", Have nr. 30

Mål 1:200

JØRGEN NIELSEN - RÅDGIVENDE INGENIØRER A/S

NIKOLAJ PLADS 1, 2. TH. • 1067 KØBENHAVN K • TLF. 33118850 • FAX 33143301

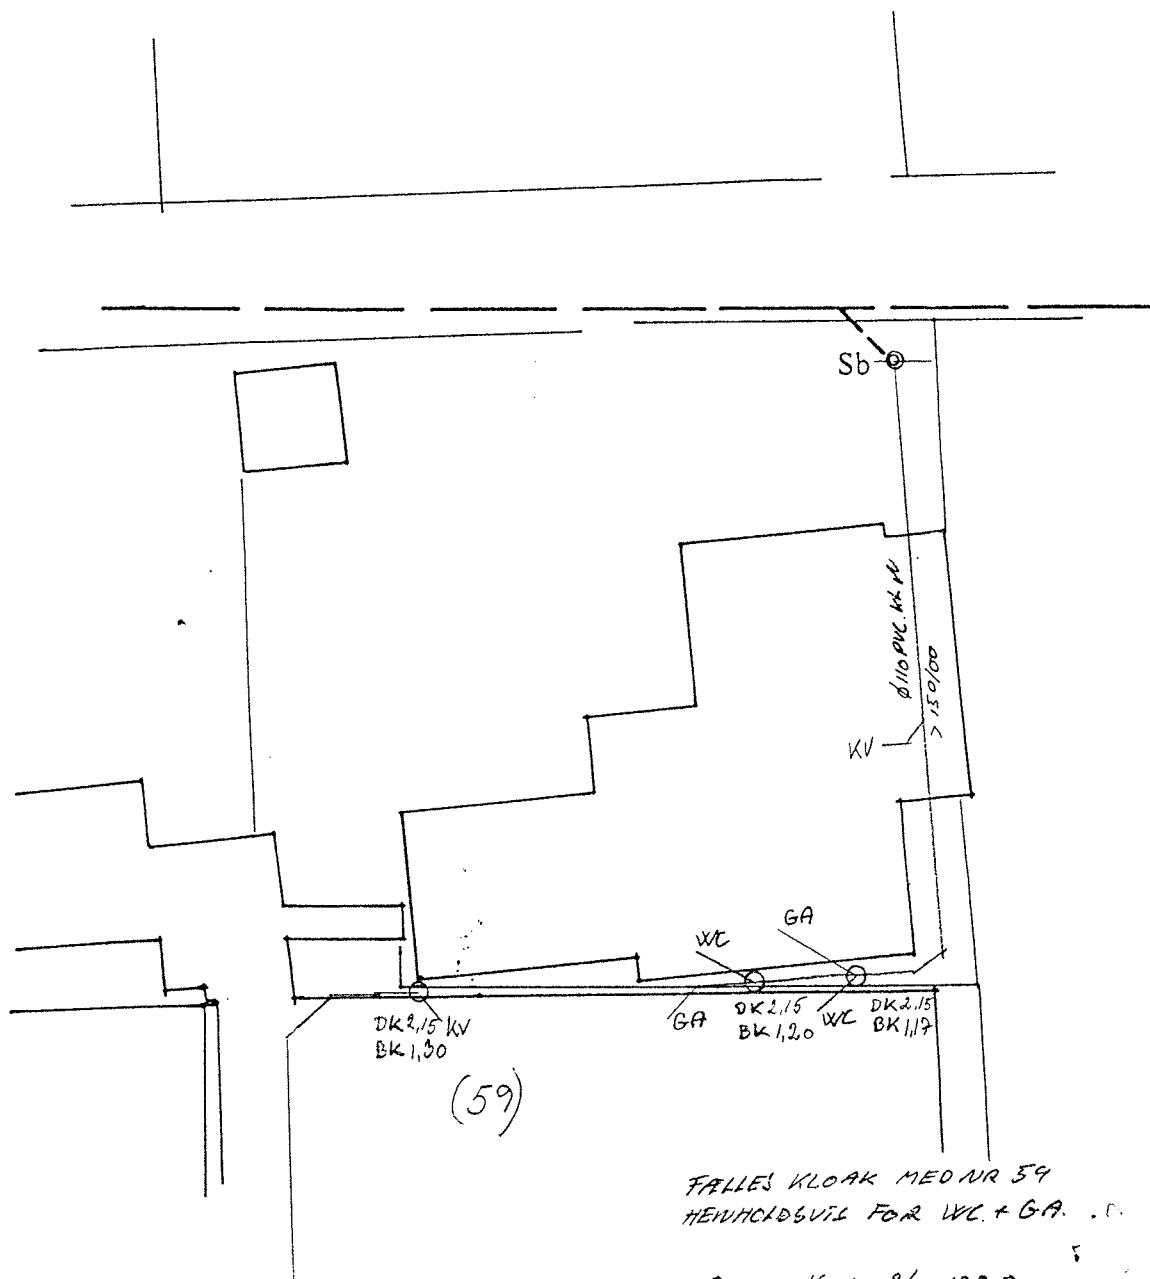

FALLES KLOAK MED NR 59
HENHOLDSVIL FOR WC + GA. .P.

Som udført 2/2-1998

Aut. KLOAKMESTER


Jimmy Petersen

AUT. KLOAKMESTER JIMMY E. PETERSSON
v/ Alex I. Hansen & Søn A/S
Kærvej 32 • 2970 Hørsholm
Tlf.: 45 16 54 00

HAVEFORENINGEN "ENGLY", Have nr. 31

Mål 1:200

JØRGEN NIELSEN - RÅDGIVENDE INGENIØRER A/S
NIKOLAJ PLADS 1, 2. TH. - 1067 KØBENHAVN K - TLF. 33118850 - FAX 33143301

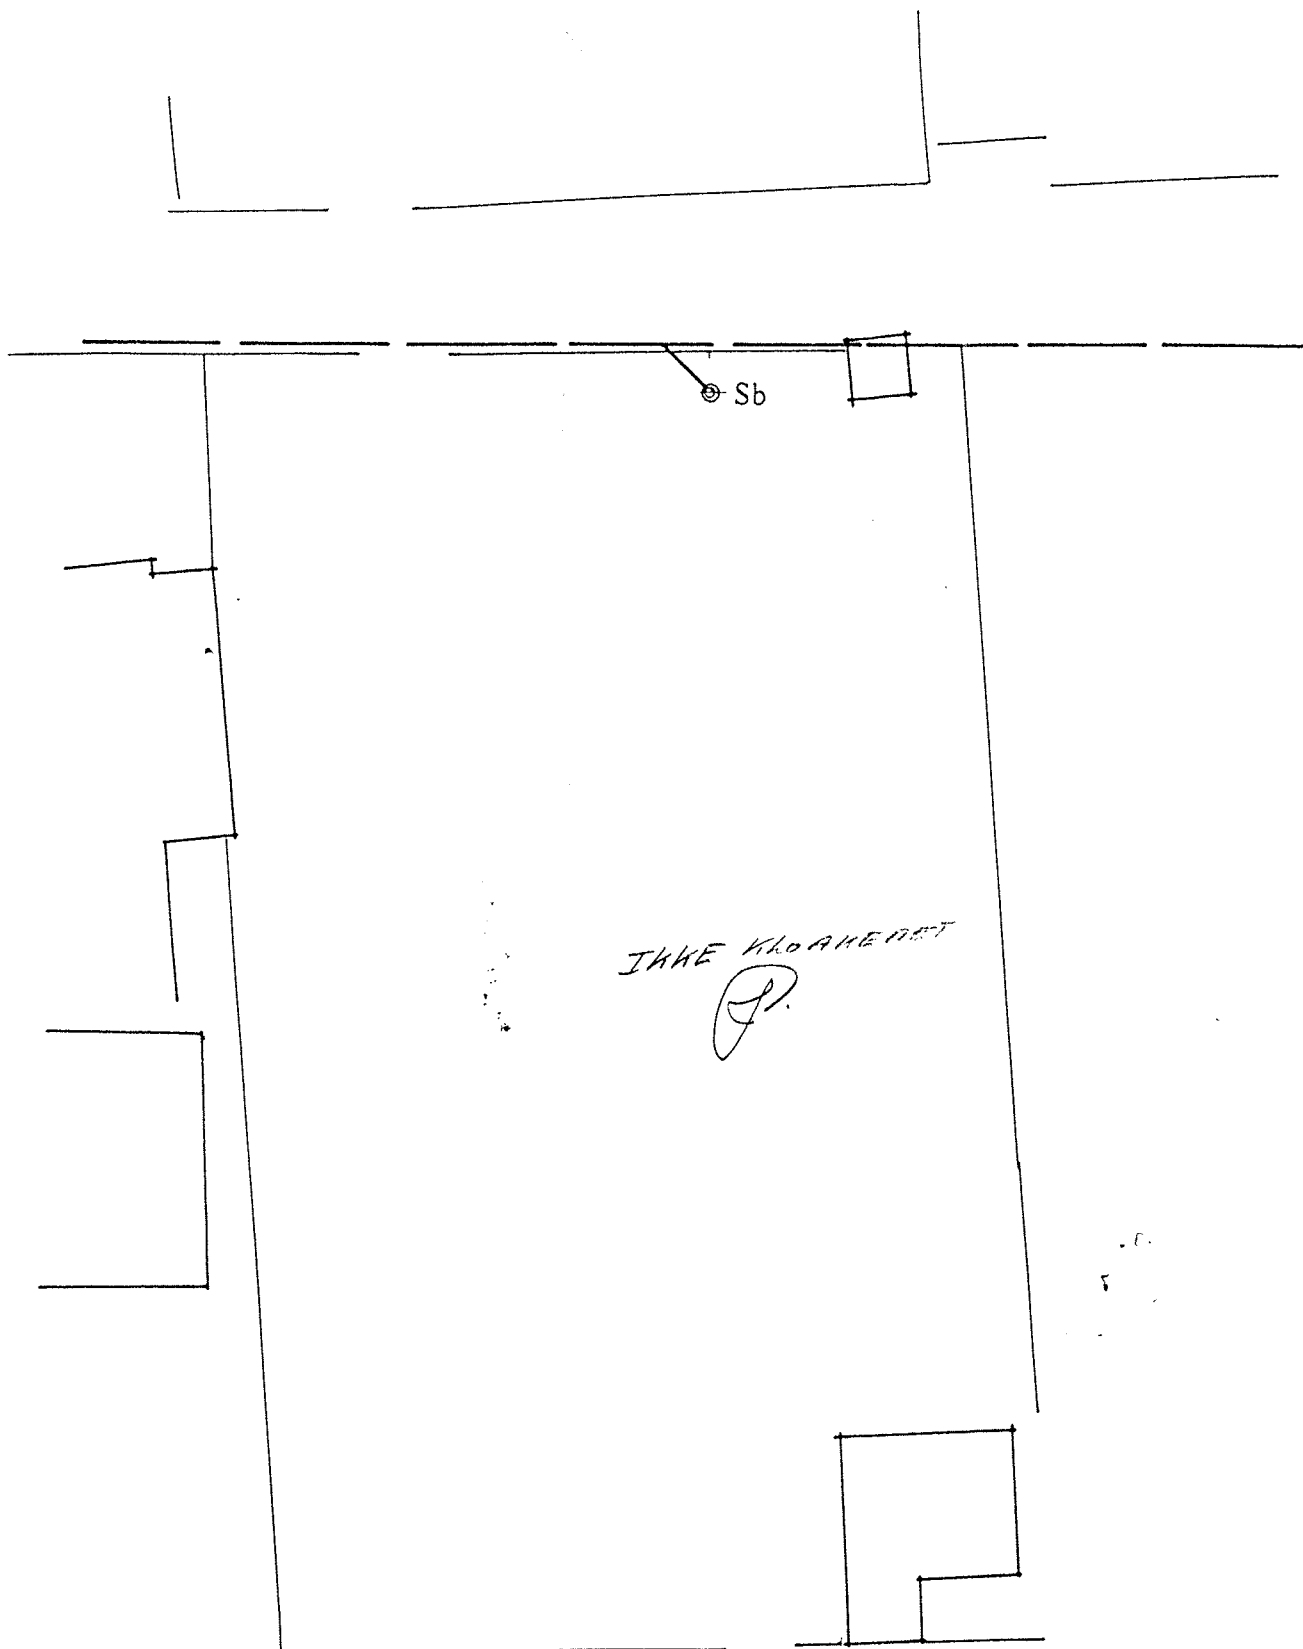


HAVEFORENINGEN "ENGLY", Have nr. 32

Mål 1:200

JØRGEN NIELSEN - RÅDGIVENDE INGENIØRER A/S

NIKOLAJ PLADS 1, 2. TH. - 1067 KØBENHAVN K - TLF. 33118850 - FAX 33143301

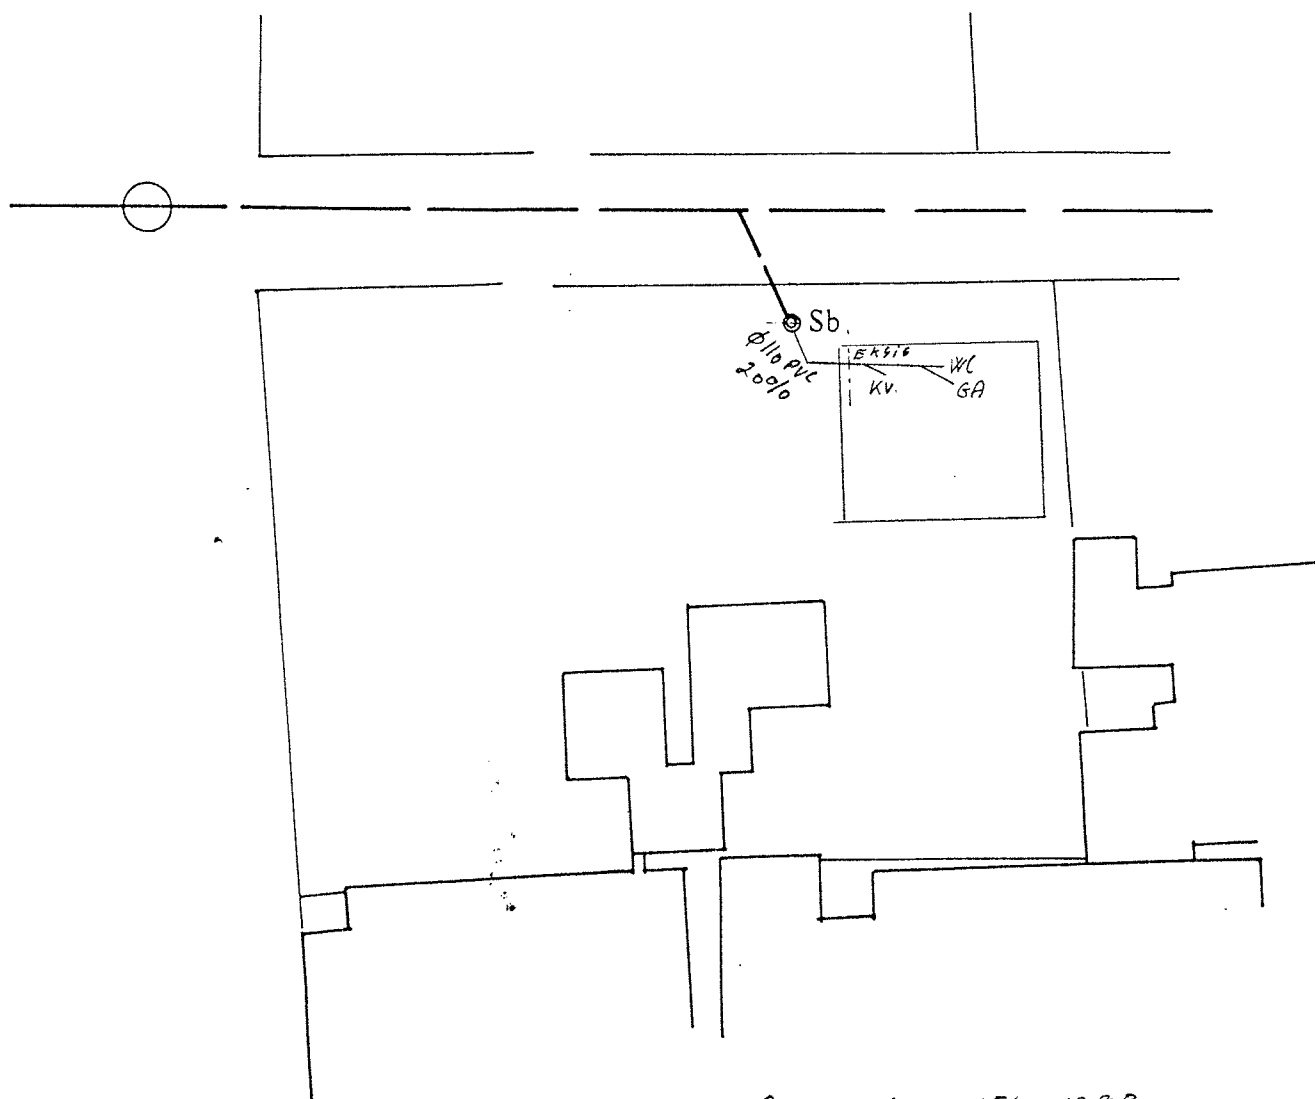

Som udført 15/3-1998.

aut. KLOAKMESTER

Jimmy Petersen


AUT. KLOAKMESTER JIMMY E. PETERSSON
v/ Alex I. Hansen & Søn A/S
Kærvej 32 • 2970 Hørsholm
Tlf.: 45 16 54 00

HAVEFORENINGEN "ENGLY", Have nr. 33

Mål 1:200

JØRGEN NIELSEN - RÅDGIVENDE INGENIØRER A/S

NIKOLAJ PLADS 1, 2. TH. - 1067 KØBENHAVN K - TLF. 33118850 - FAX 33143301

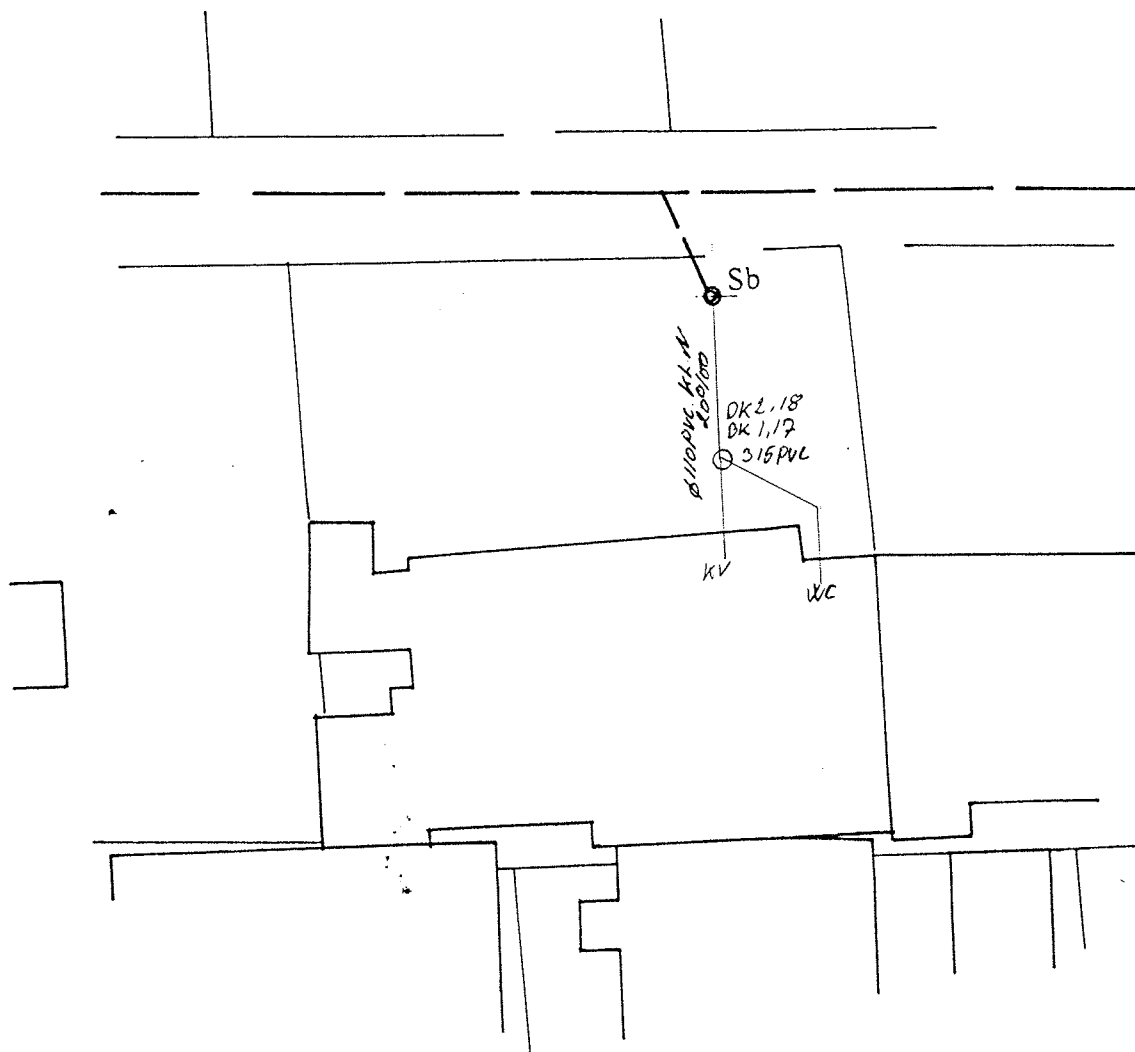

Som udført 19/3-1998.

aut. KLOAKMESTER

Jimmy Petersen

AUT. KLOAKMESTER JIMMY E. PETERSSON

v/ Alex I. Hansen & Søn A/S

Kærvej 32 • 2970 Hørsholm


Tlf.: 45 16 54 00

HAVEFORENINGEN "ENGLY", Have nr. 34

Mål 1:200

JØRGEN NIELSEN - RÅDGIVENDE INGENIØRER A/S

NIKOLAJ PLADS 1, 2. TH. - 1067 KØBENHAVN K - TLF. 33118850 - FAX 33143301

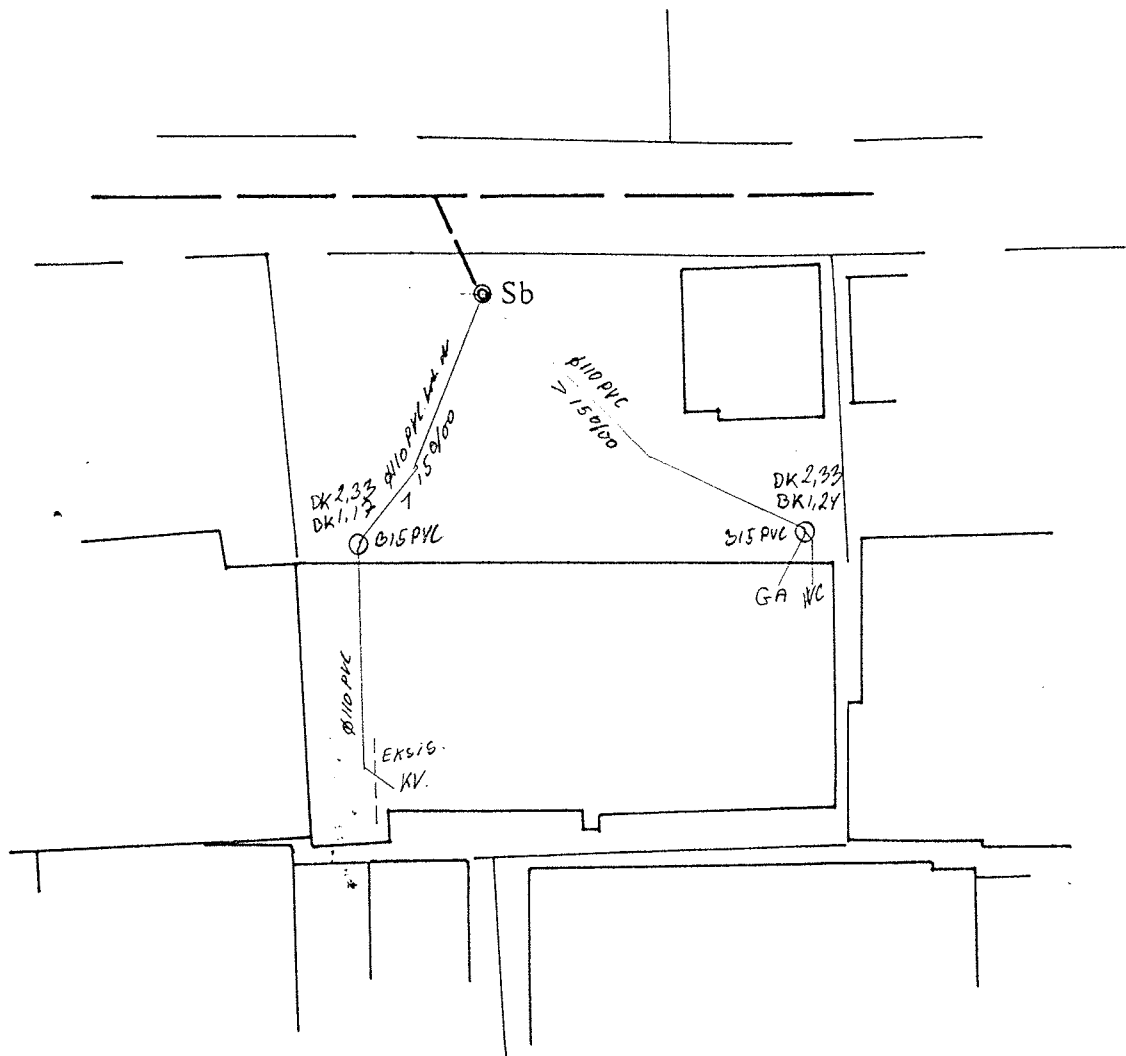

Som udført 19/3-1998

aut. KLOAKMESTER

Jimmy Petersen

AUT. KLOAKMESTER JIMMY E. PETERSSON

v/ Alex I. Hansen & Søn A/S

Kærvej 32 • 2970 Hørsholm


Tlf.: 45 16 54 00

HAVEFORENINGEN "ENGLY", Have nr. 35

Mål 1:200

JØRGEN NIELSEN - RÅDGIVENDE INGENIØRER A/S

NIKOLAJ PLADS 1, 2. TH. - 1067 KØBENHAVN K - TLF. 33118850 - FAX 33143301

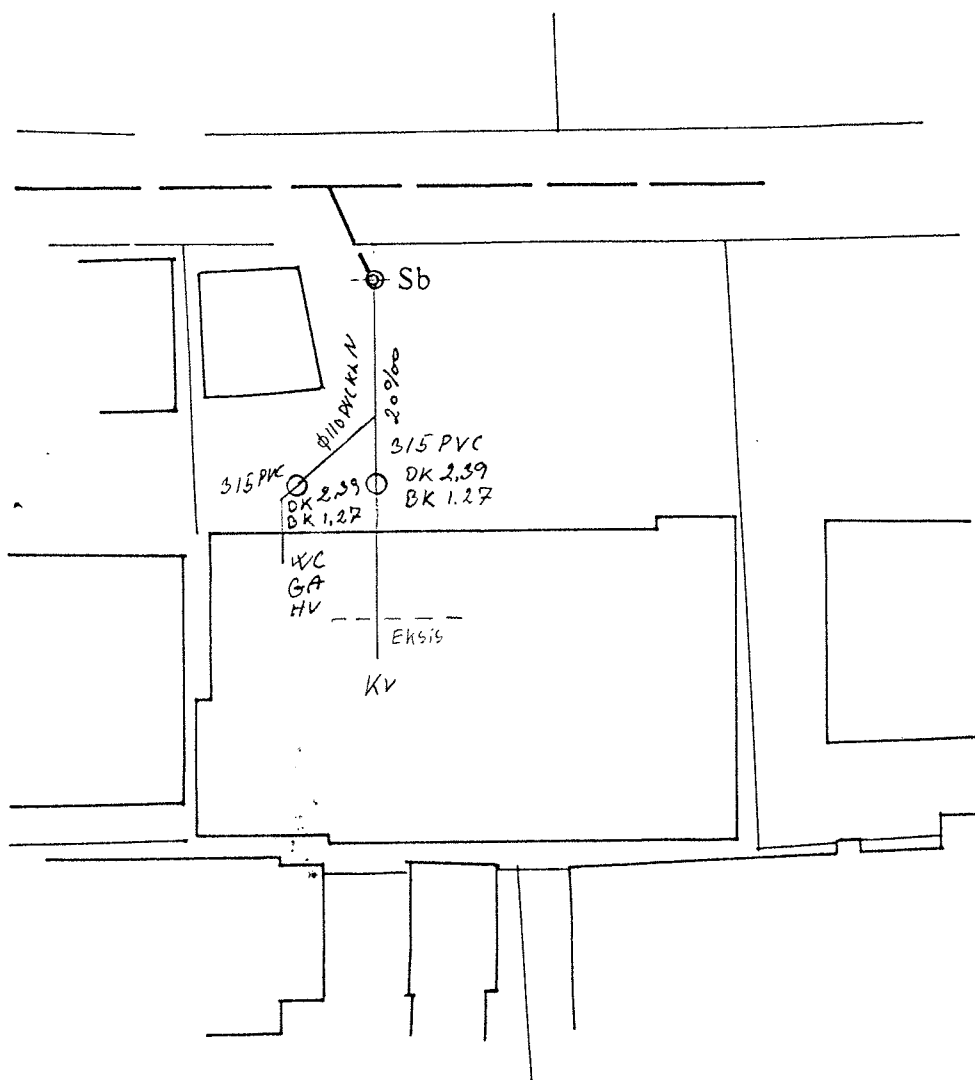

Som udført 25/3-1998

aut. KLOAKMESTER

Jimmy Petersen


AUT. KLOAKMESTER JIMMY E. PETERSSON
v/ Alex I. Hansen & Søn A/S
Kærvej 32 • 2970 Hørsholm
Tlf.: 45 16 54 00

HAVEFORENINGEN "ENGLY", Have nr. 36

Mål 1:200

JØRGEN NIELSEN - RÅDGIVENDE INGENIØRER A/S

NIKOLAJ PLADS 1, 2. TH. - 1067 KØBENHAVN K - TLF. 33118850 - FAX 33143301

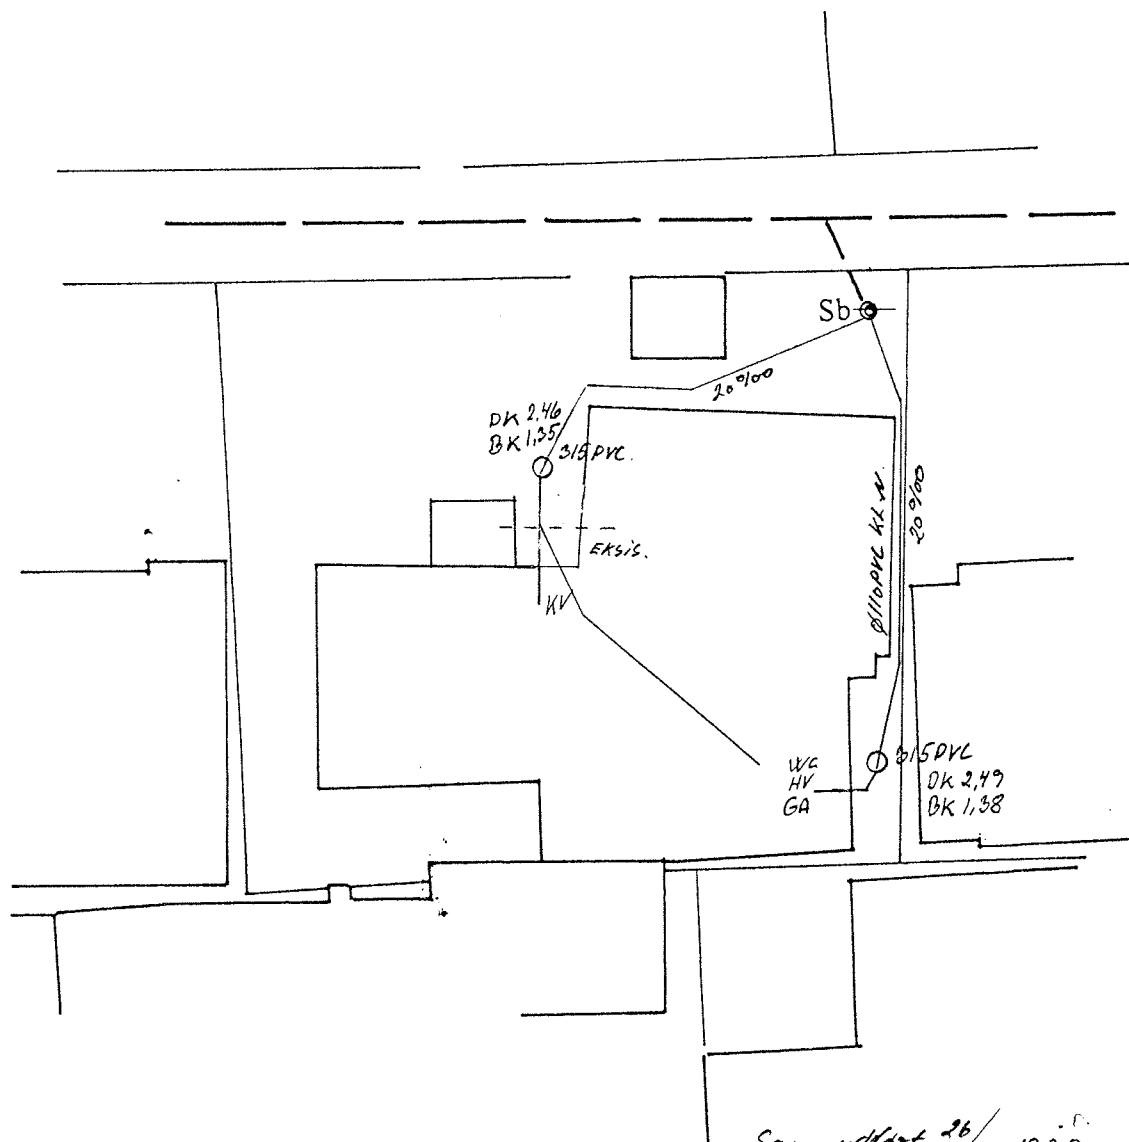

Som udført 26/3-1998

aut. KLOAKMESTER

Jimmy Petersen

AUT. KLOAKMESTER JIMMY E. PETERSSON

v/ Alex I. Hansen & Søn A/S

Kærvej 32 • 2970 Hørsholm


Tlf.: 45 16 54 00

HAVEFORENINGEN "ENGLY", Have nr. 37

Mål 1:200

JØRGEN NIELSEN - RÅDGIVENDE INGENIØRER A/S

NIKOLAJ PLADS 1, 2. TH. - 1067 KØBENHAVN K - TLF. 33118850 - FAX 33143301

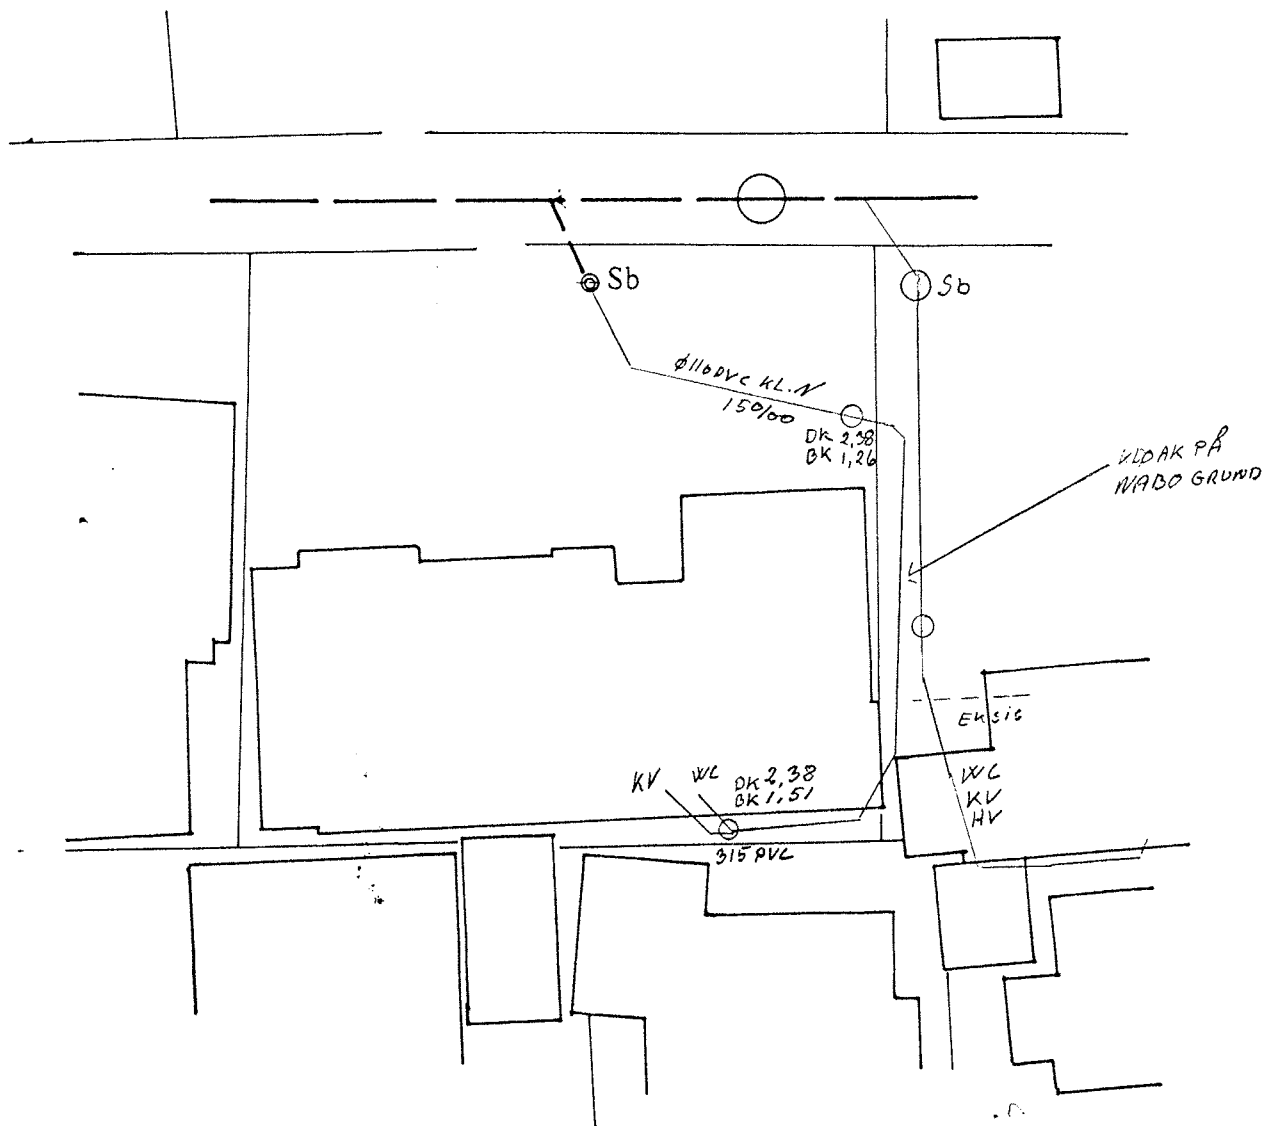

Gør udført 26/3-1998

aut. KLOAKMESTER

Jimmy Petersen

AUT. KLOAKMESTER JIMMY E. PETERSSON

v/ Alex I. Hansen & Søn A/S

Kærvej 32 • 2970 Hørsholm


Tlf.: 45 16 54 00

HAVEFORENINGEN "ENGLY", Have nr. 38

Mål 1:200

JØRGEN NIELSEN - RÅDGIVENDE INGENIØRER A/S

NIKOLAJ PLADS 1. 2. TH. • 1067 KØBENHAVN K • TLF. 33118850 • FAX 33143301

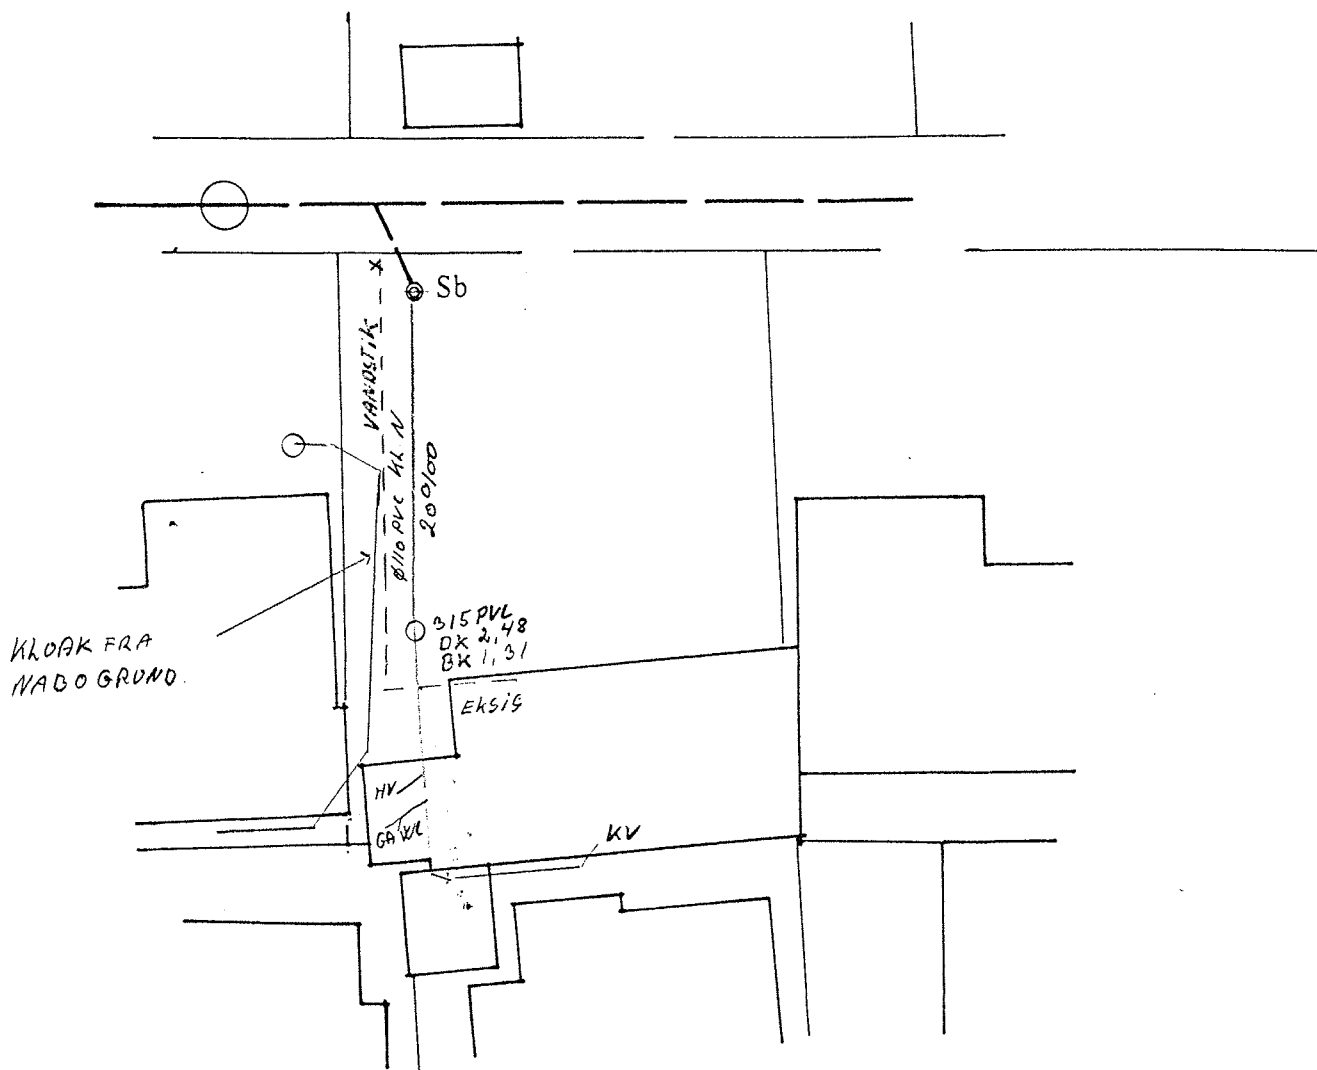

Som udført 26/3-1998.

aut. KLOAKMESTER


Jimmy E. Petersson
 AUT. KLOAKMESTER JIMMY E. PETERSSON
 v/ Alex I. Hansen & Søn A/S
 Kærvej 32 • 2970 Hørsholm
 Tlf.: 45 16 54 00

HAVEFORENINGEN "ENGLY", Have nr. 39

Mål 1:200

JØRGEN NIELSEN - RÅDGIVENDE INGENIØRER A/S

NIKOLAJ PLADS 1, 2. TH. - 1067 KØBENHAVN K - TLF. 33118850 - FAX 33143301

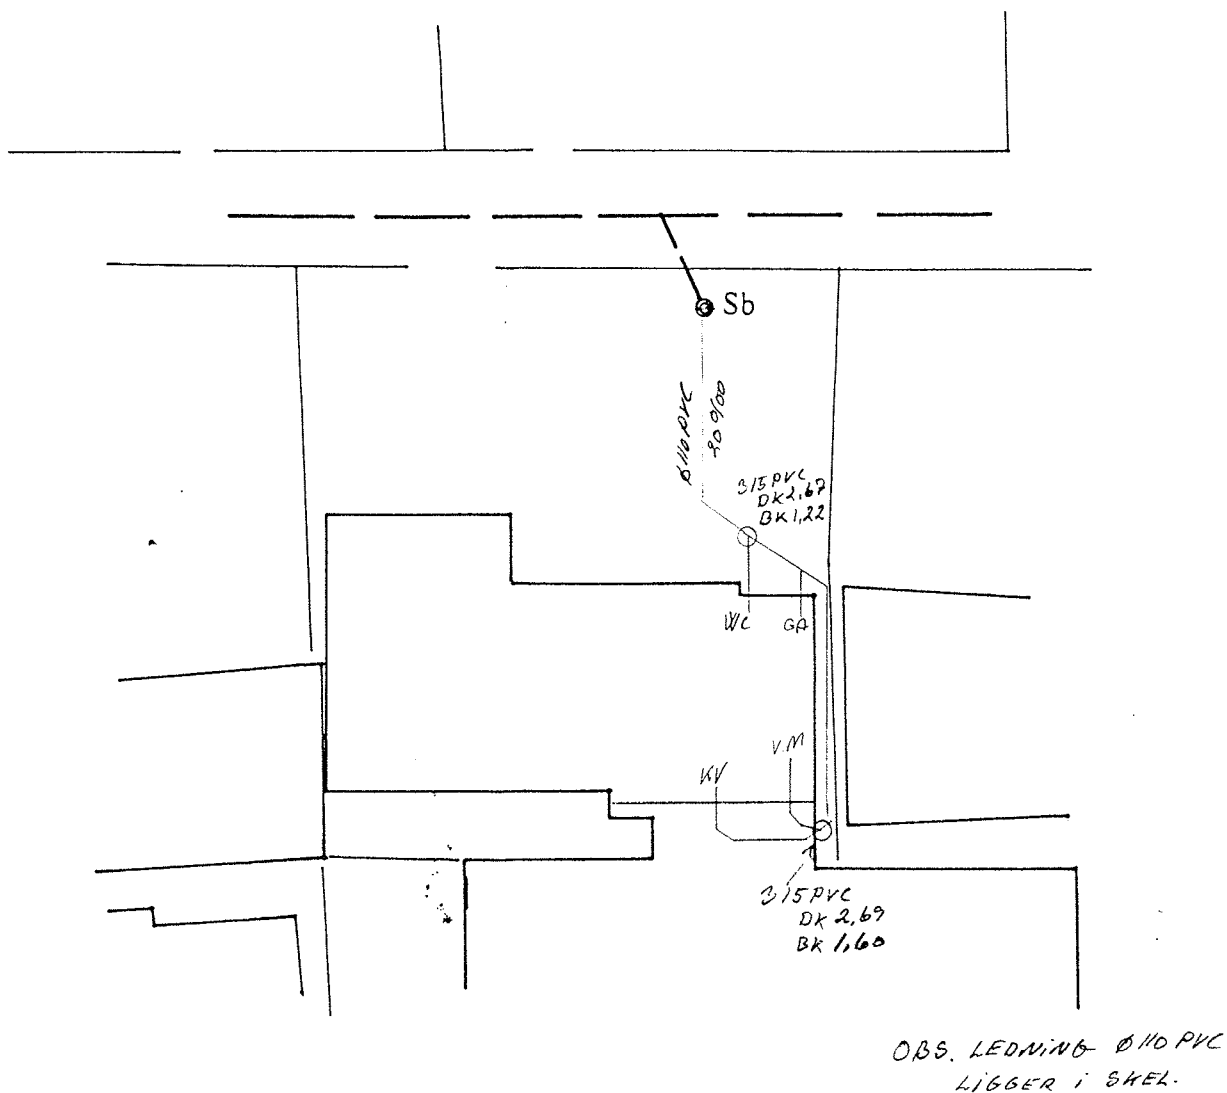

Som udført 15/4-1998

aut. KLOAKMESTER

Jimmy E. Petersson


AUT. KLOAKMESTER JIMMY E. PETERSSON
v/ Alex I. Hansen & Søn A/S
Kærvej 32 • 2970 Hørsholm
Tlf.: 45 16 54 00

HAVEFORENINGEN "ENGLY", Have nr. 40

Mål 1:200

JØRGEN NIELSEN - RÅDGIVENDE INGENIØRER A/S

NIKOLAJ PLADS 1, 2. TH. - 1067 KØBENHAVN K - TLF. 33118850 - FAX 33143301

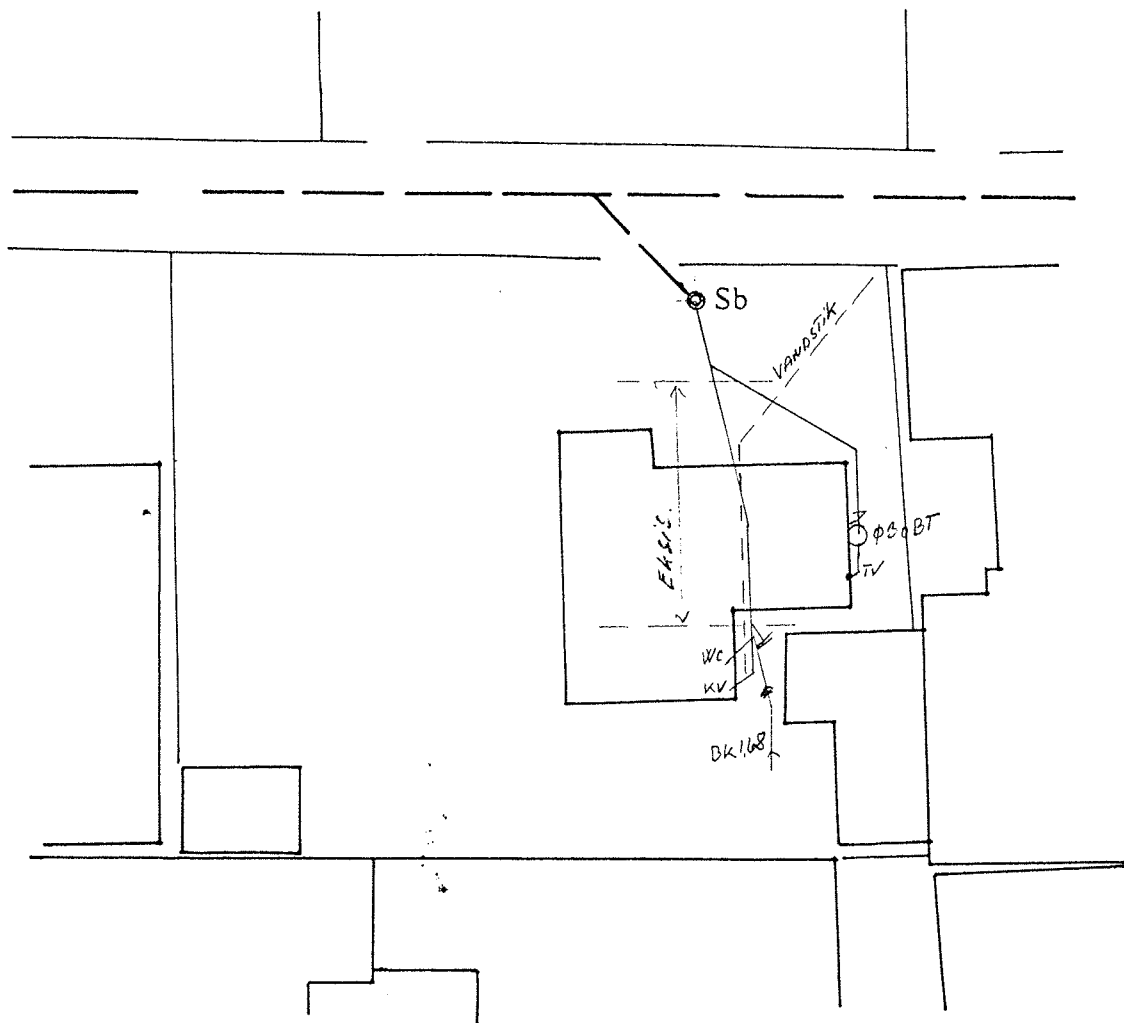

Som udført 14/4-1998

af KLOAKMESTER

Jimmy Petersson


AUT. KLOAKMESTER JIMMY E. PETERSSON
 v/ Alex I. Hansen & Søn A/S
 Kærvej 32 • 2970 Hørsholm
 Tlf.: 45 16 54 00

HAVEFORENINGEN "ENGLY", Have nr. 42

Mål 1:200

JØRGEN NIELSEN - RÅDGIVENDE INGENIØRER A/S

NIKOLAJ PLADS 1, 2. TH. - 1067 KØBENHAVN K - TLF. 33118850 - FAX 33143301

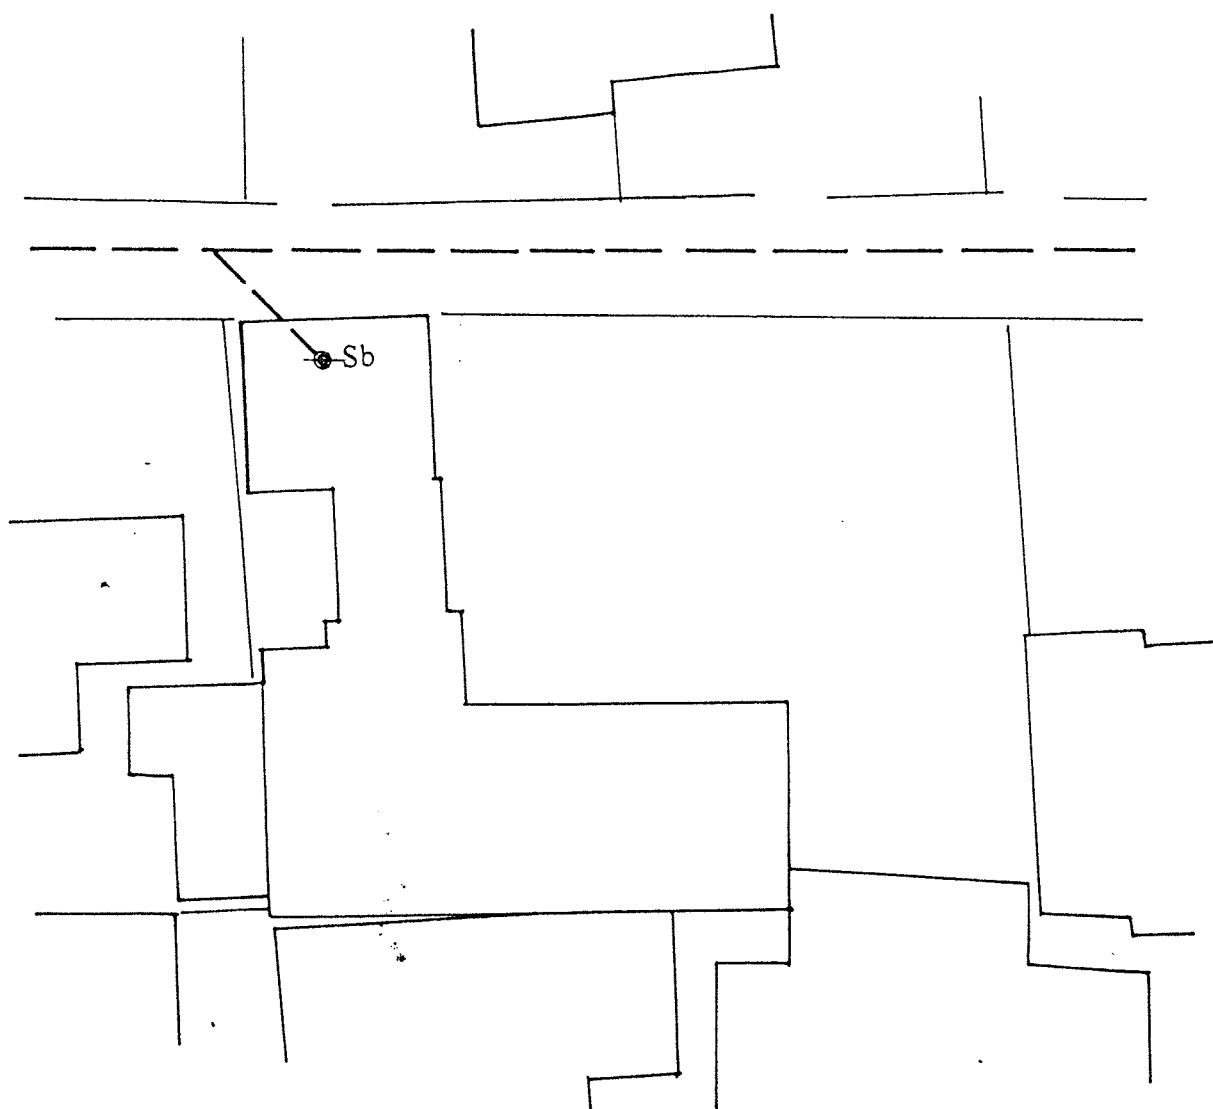


INNE KROKKERET.
P. 17/4-1998

HAVEFORENINGEN "ENGLY", Have nr. 43

Mål 1:200

JØRGEN NIELSEN - RÅDGIVENDE INGENIØRER A/S
NIKOLAJ PLADS 1, 2. TH. - 1067 KØBENHAVN K - TLF. 33118850 - FAX 33143301

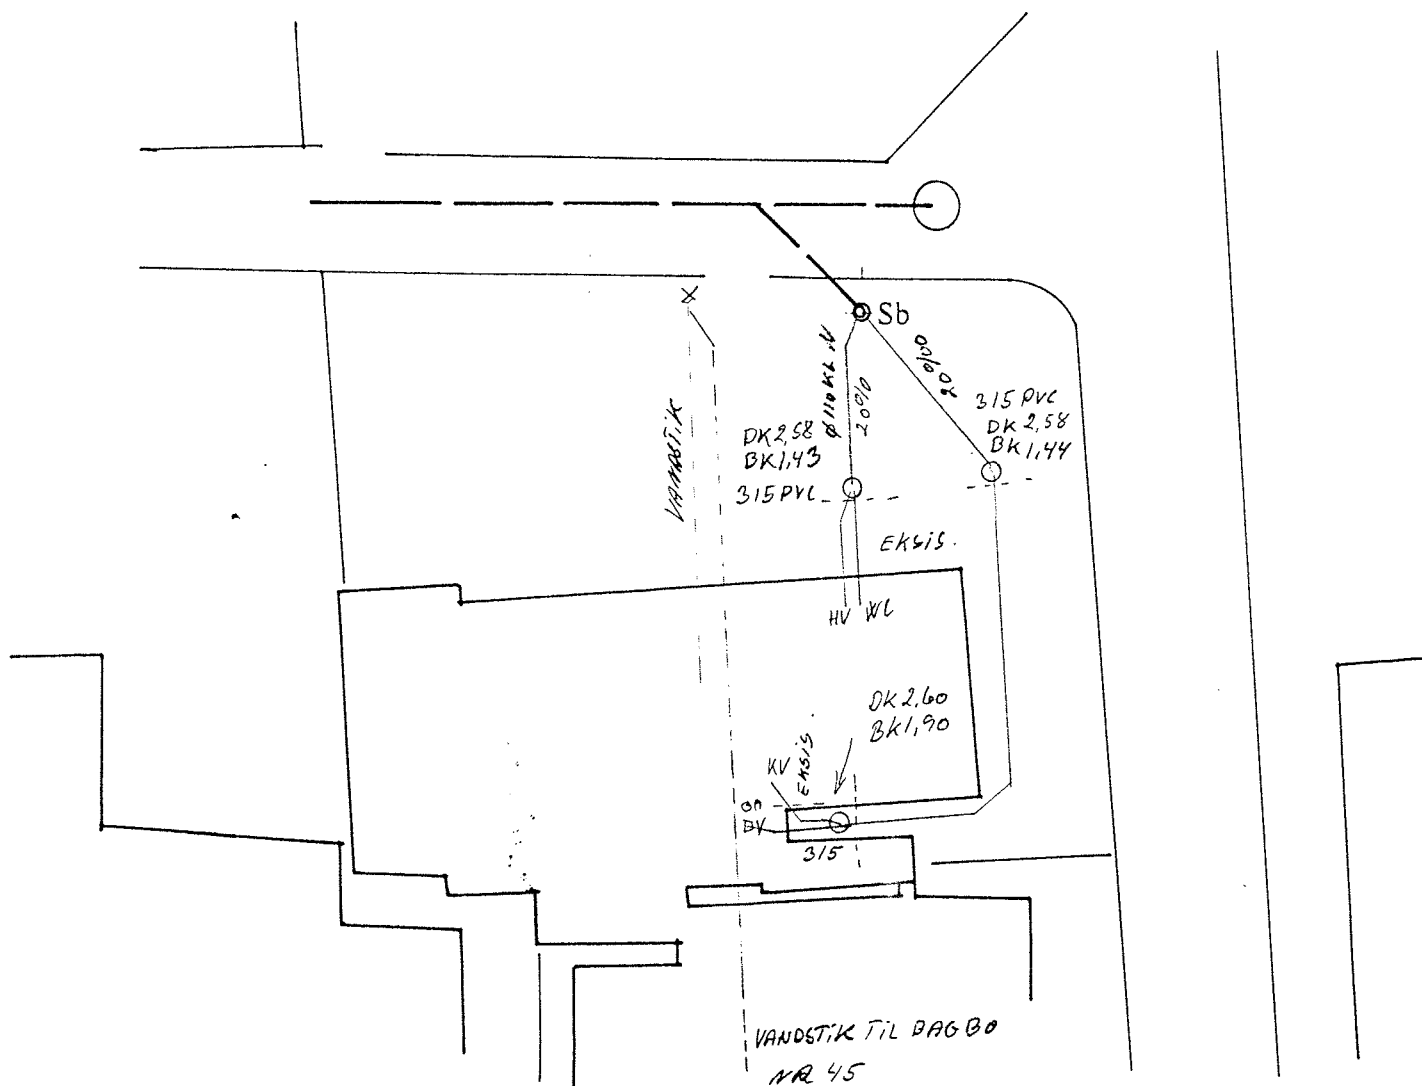

Som udført 8/4-1998

aut. KLOAKMESTER

AUT. KLOAKMESTER JIMMY E. PETERSSON

v/ Alex I. Hansen & Søn A/S

Kærvej 32 • 2970 Hørsholm


Tlf.: 45 16 54 00

HAVEFORENINGEN "ENGLY", Have nr. 44


Mål 1:200

JØRGEN NIELSEN - RÅDGIVENDE INGENIØRER A/S

NIKOLAJ PLADS 1, 2. TH. - 1067 KØBENHAVN K - TLF. 33118850 - FAX 33143301

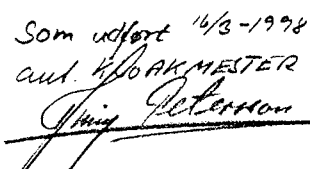

NIKOLAJ PLADS 1, 2. TH. - 1067 KØBENHAVN K - TLF. 33118850 - FAX 33143301

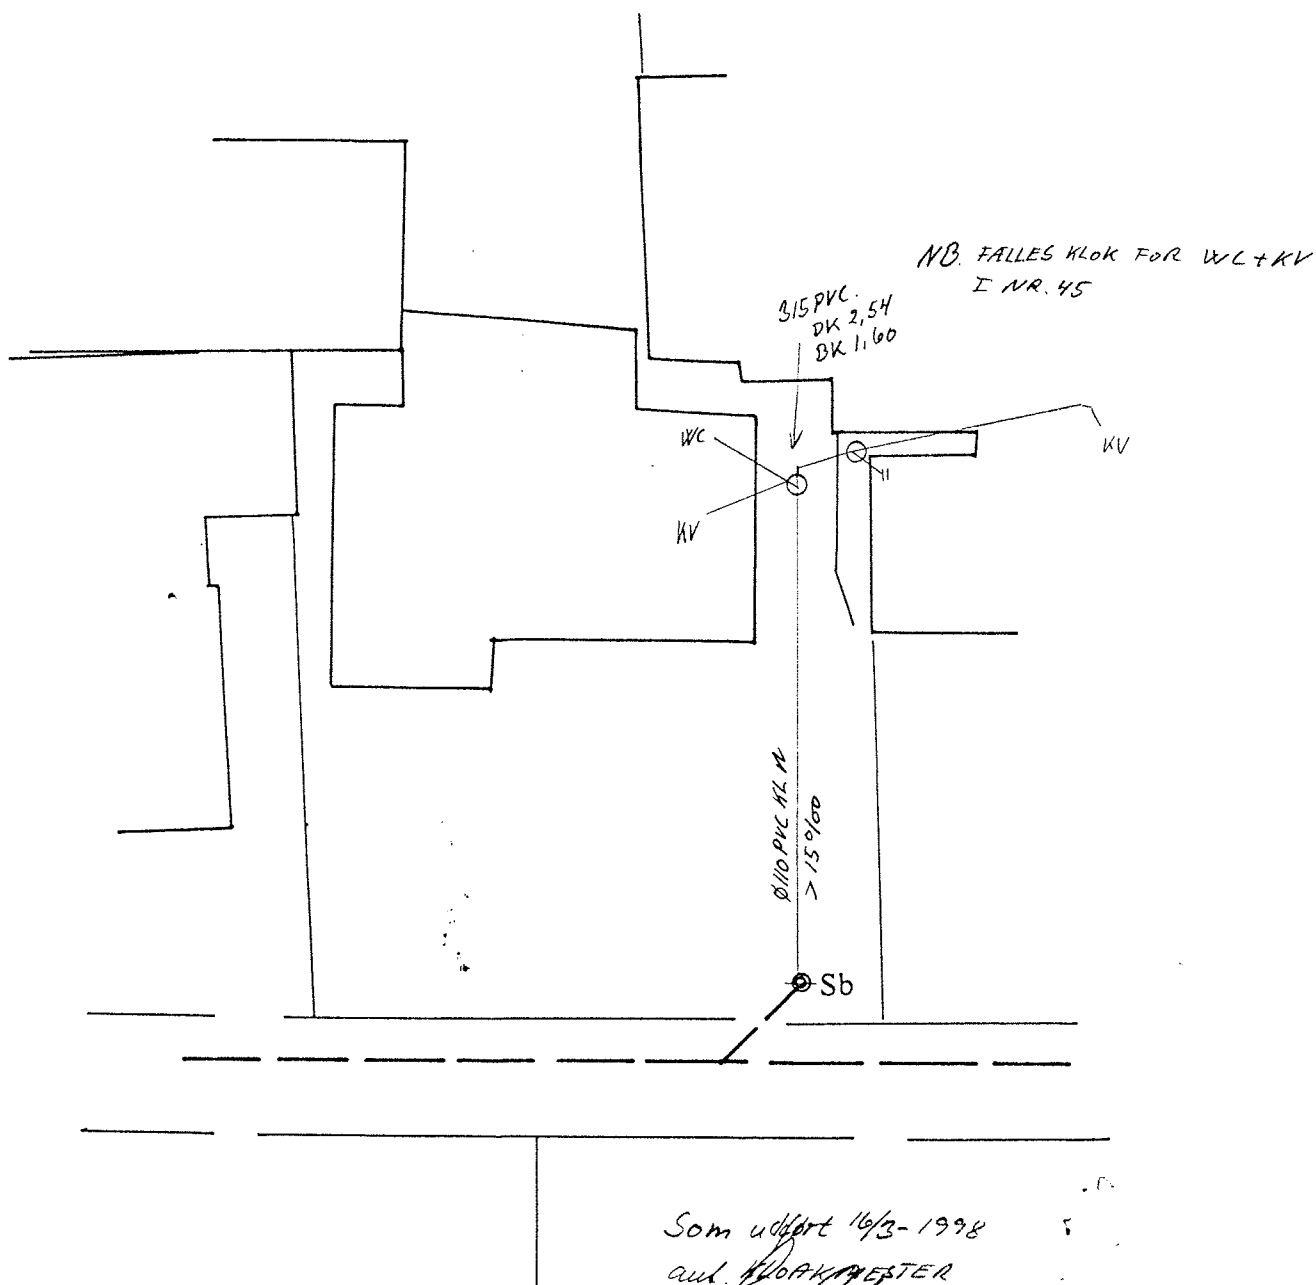


Som udført 16/3-1998
 aut. KLOAKMESTER
Jimmy Petersson
 AUT. KLOAKMESTER JIMMY E. PETERSSON
 v/ Alex I. Hansen & Søn A/S
 Kærvej 32 • 2970 Hørsholm
 Tlf.: 45 16 54 00

HAVEFORENINGEN "ENGLY", Have nr. 46

Mål 1:200

JØRGEN NIELSEN - RÅDGIVENDE INGENIØRER A/S
 NIKOLAJ PLADS 1, 2. TH. - 1067 KØBENHAVN K - TLF. 33118850 - FAX 33143301

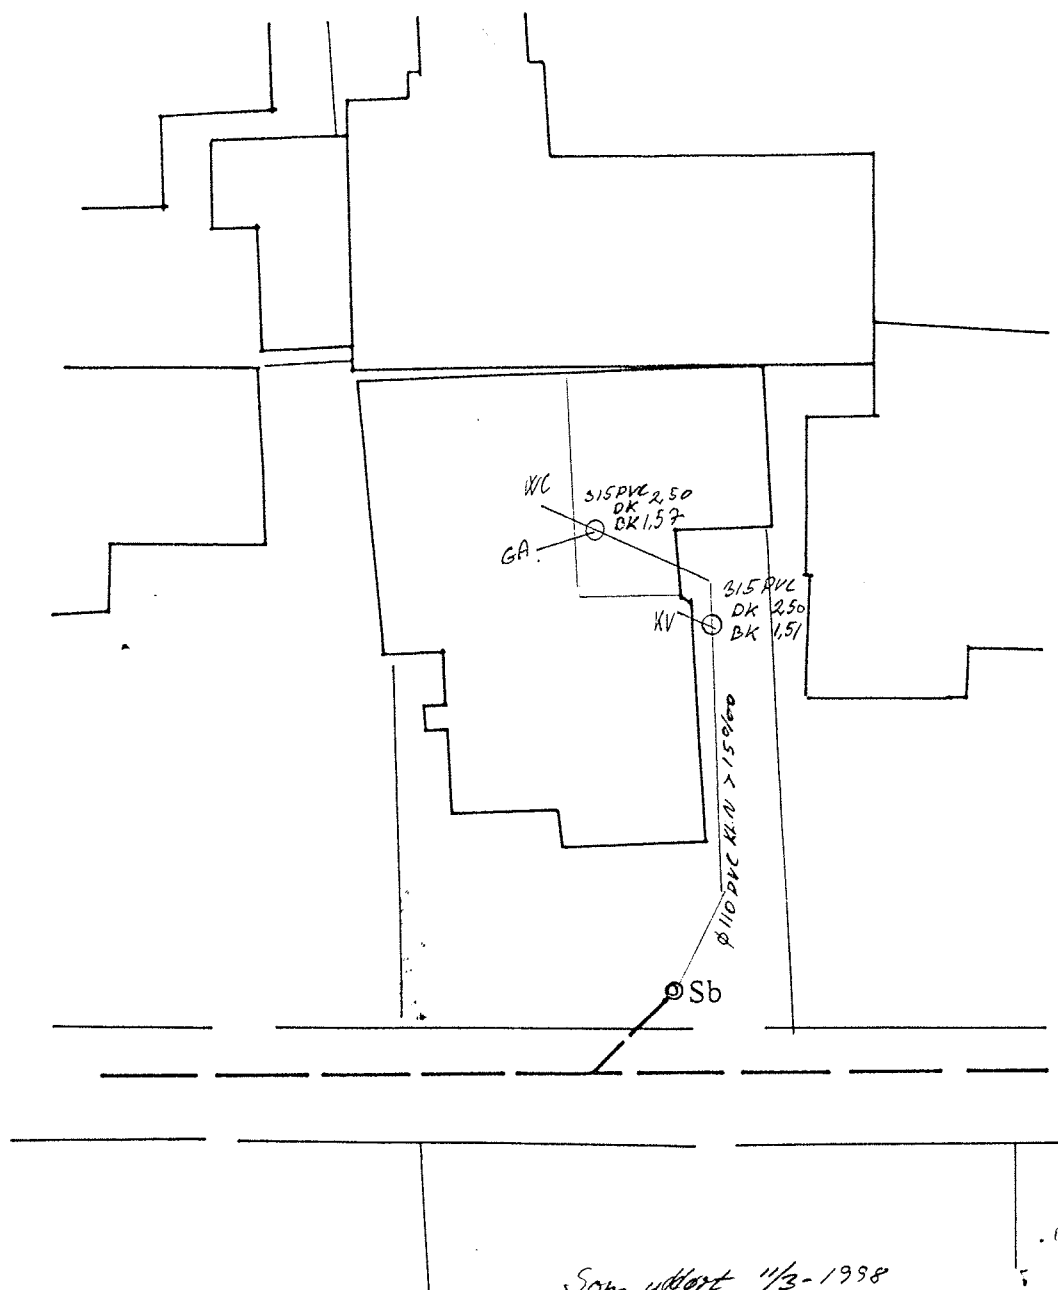

Som udført 11/3-1998

aut. KLOAKMESTER

Jimmy Petersson


AUT. KLOAKMESTER JIMMY E. PETERSSON
v/ Alex I. Hansen & Søn A/S
Kærvej 32 • 2970 Hørsholm
Tlf.: 45 16 54 00

HAVEFORENINGEN "ENGLY", Have nr. 47

Mål 1:200

JØRGEN NIELSEN - RÅDGIVENDE INGENIØRER A/S

NIKOLAJ PLADS 1, 2. TH. - 1067 KØBENHAVN K - TLF. 33118850 - FAX 33143301

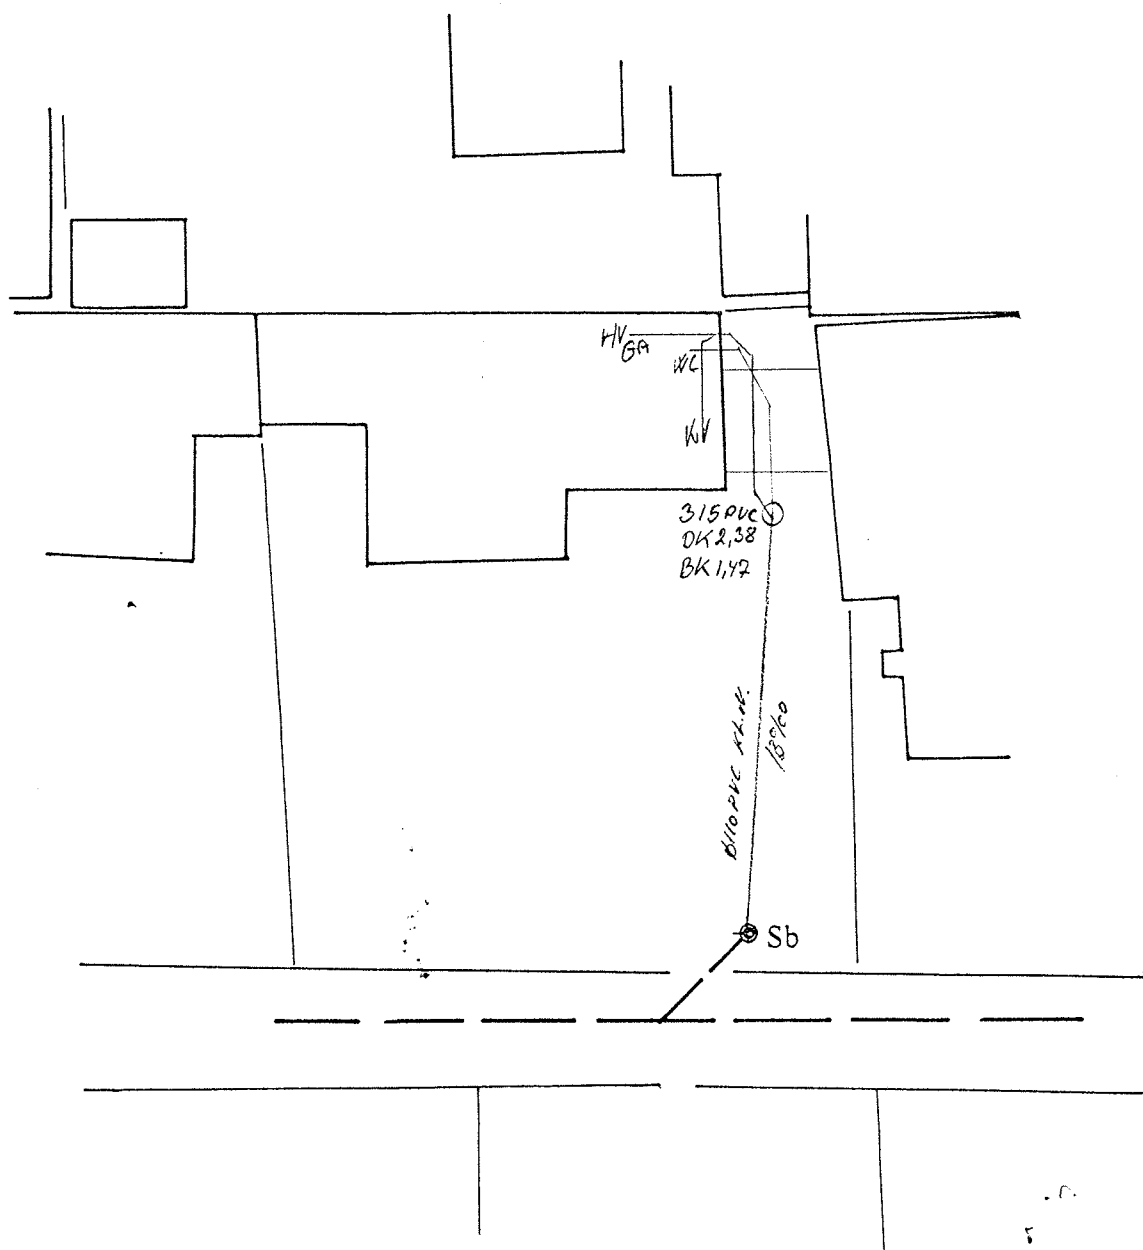

Som uddørt 9/3-1998

aut. KLOAKMESTER


Jimmy Petersen
 AUT. KLOAKMESTER JIMMY E. PETERSSON
 v/ Alex I. Hansen & Søn A/S
 Kærvej 32 • 2970 Hørsholm
 Tlf.: 45 16 54 00

HAVEFORENINGEN "ENGLY", Have nr. 48

Mål 1:200

JØRGEN NIELSEN - RÅDGIVENDE INGENIØRER A/S

NIKOLAJ PLADS 1, 2. TH. - 1067 KØBENHAVN K - TLF. 33118850 - FAX 33143301

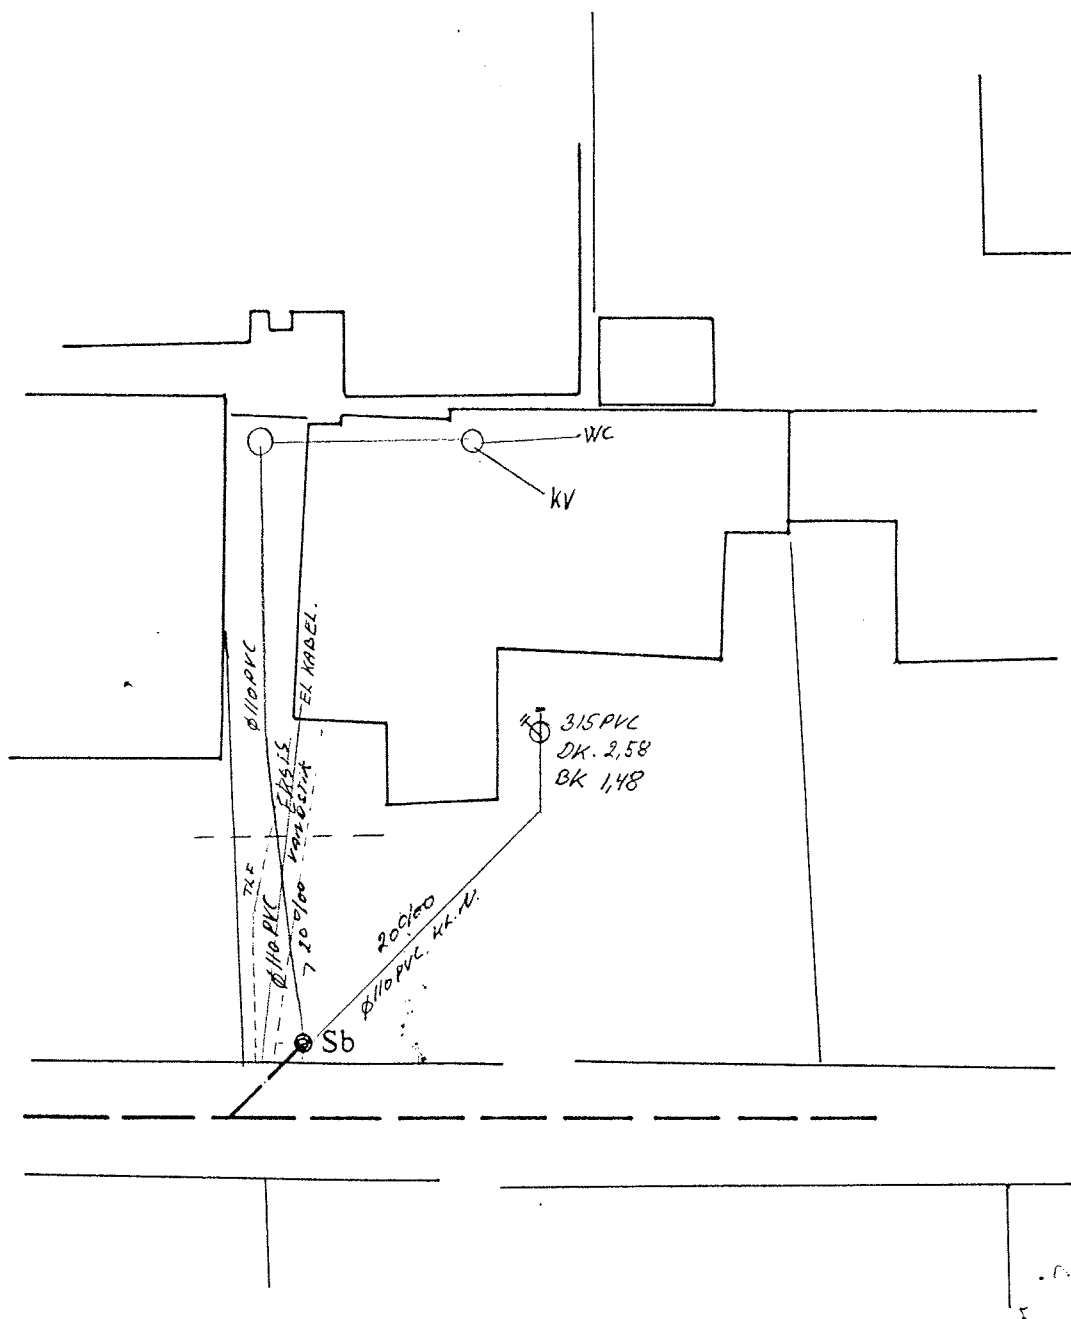

Som udført 9/3 1998

aut. KLOAKMESTER

Jimmy Petersson

AUT. KLOAKMESTER JIMMY E. PETERSSON

v/ Alex I. Hansen & Søn A/S

Kærvej 32 • 2970 Hørsholm


Tlf.: 45 16 54 00

HAVEFORENINGEN "ENGLY", Have nr. 49

Mål 1:200

JØRGEN NIELSEN - RÅDGIVENDE INGENIØRER A/S

NIKOLAJ PLADS 1, 2. TH. - 1067 KØBENHAVN K - TLF. 33118850 - FAX 33143301

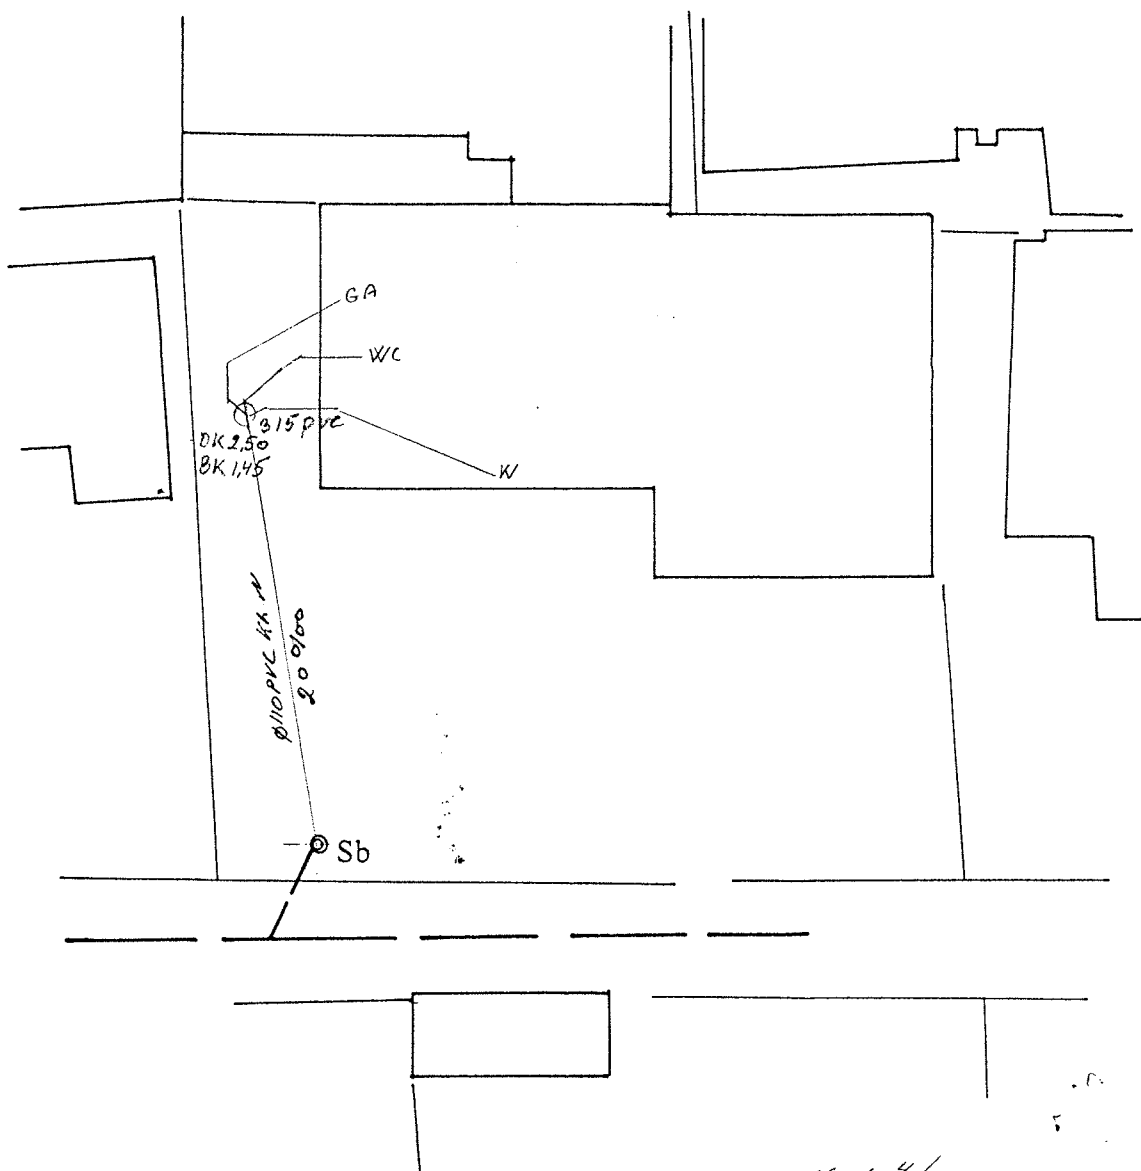

Som udført 4/3-1998
 aut. KLOAKMESTER
Jimmy Petersson


AUT. KLOAKMESTER JIMMY E. PETERSSON
 v/ Alex I. Hansen & Søn A/S
 Kærvej 32 • 2970 Hørsholm
 Tlf.: 45 16 54 00

HAVEFORENINGEN "ENGLY", Have nr. 50

Mål 1:200

JØRGEN NIELSEN - RÅDGIVENDE INGENIØRER A/S

NIKOLAJ PLADS 1, 2. TH. - 1067 KØBENHAVN K - TLF. 33118850 - FAX 33143301

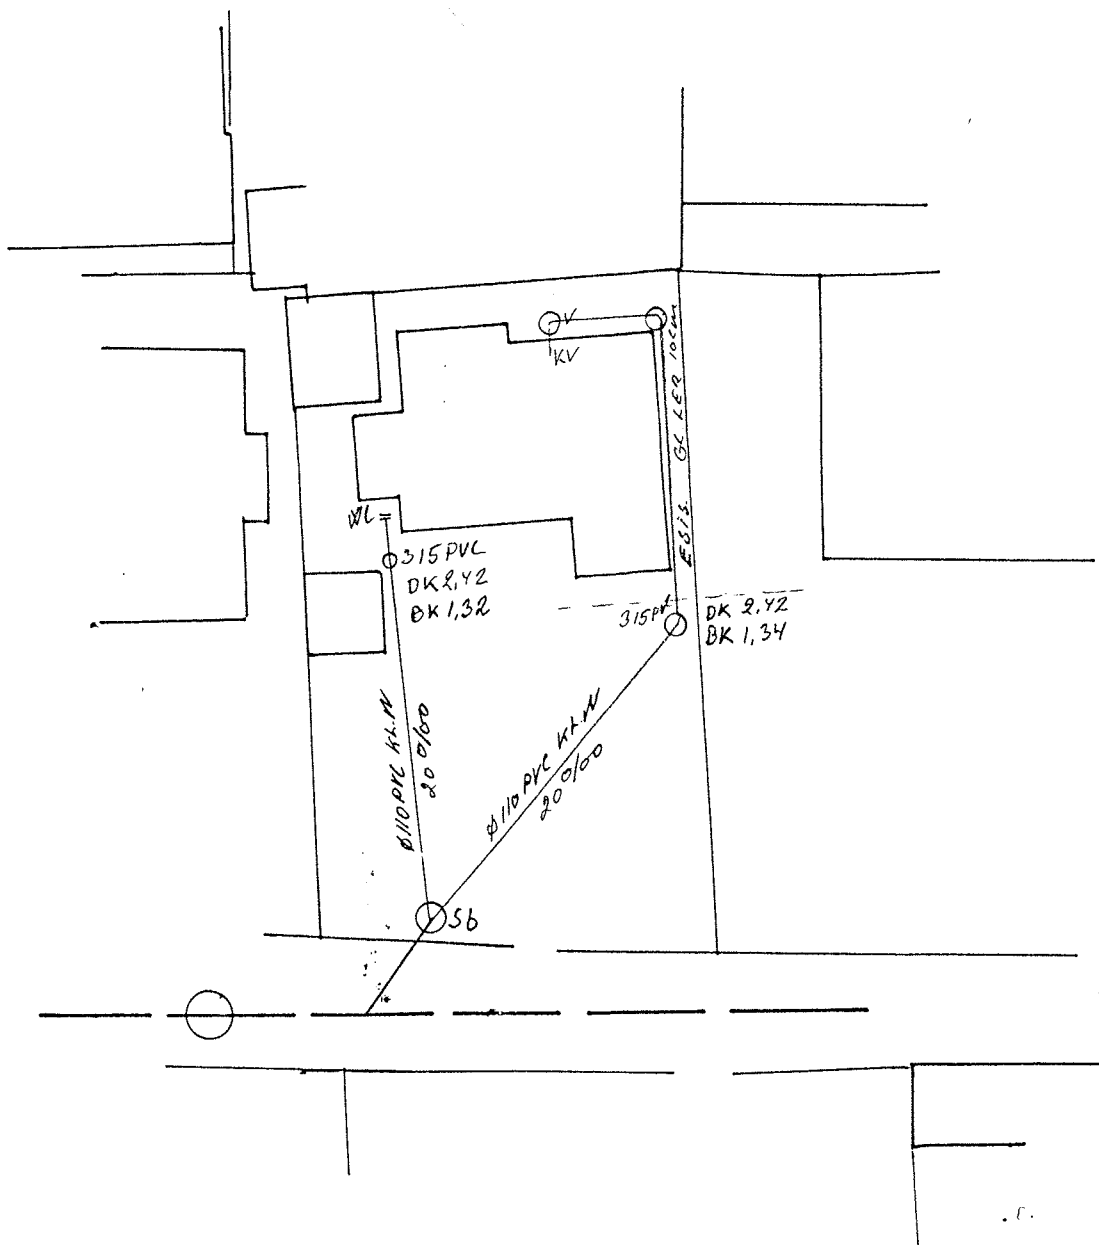

Som udført 2/3-1998

aut. KLOAKMESTER

Jimmy Petersson

AUT. KLOAKMESTER JIMMY E. PETERSSON

v/ Alex I. Hansen & Søn A/S

Kærvej 32 • 2970 Hørsholm


Tlf.: 45 16 54 00

HAVEFORENINGEN "ENGLY", Have nr. 51

Mål 1:200

JØRGEN NIELSEN - RÅDGIVENDE INGENIØRER A/S

NIKOLAJ PLADS 1, 2. TH. - 1067 KØBENHAVN K - TLF. 33118850 - FAX 33143301

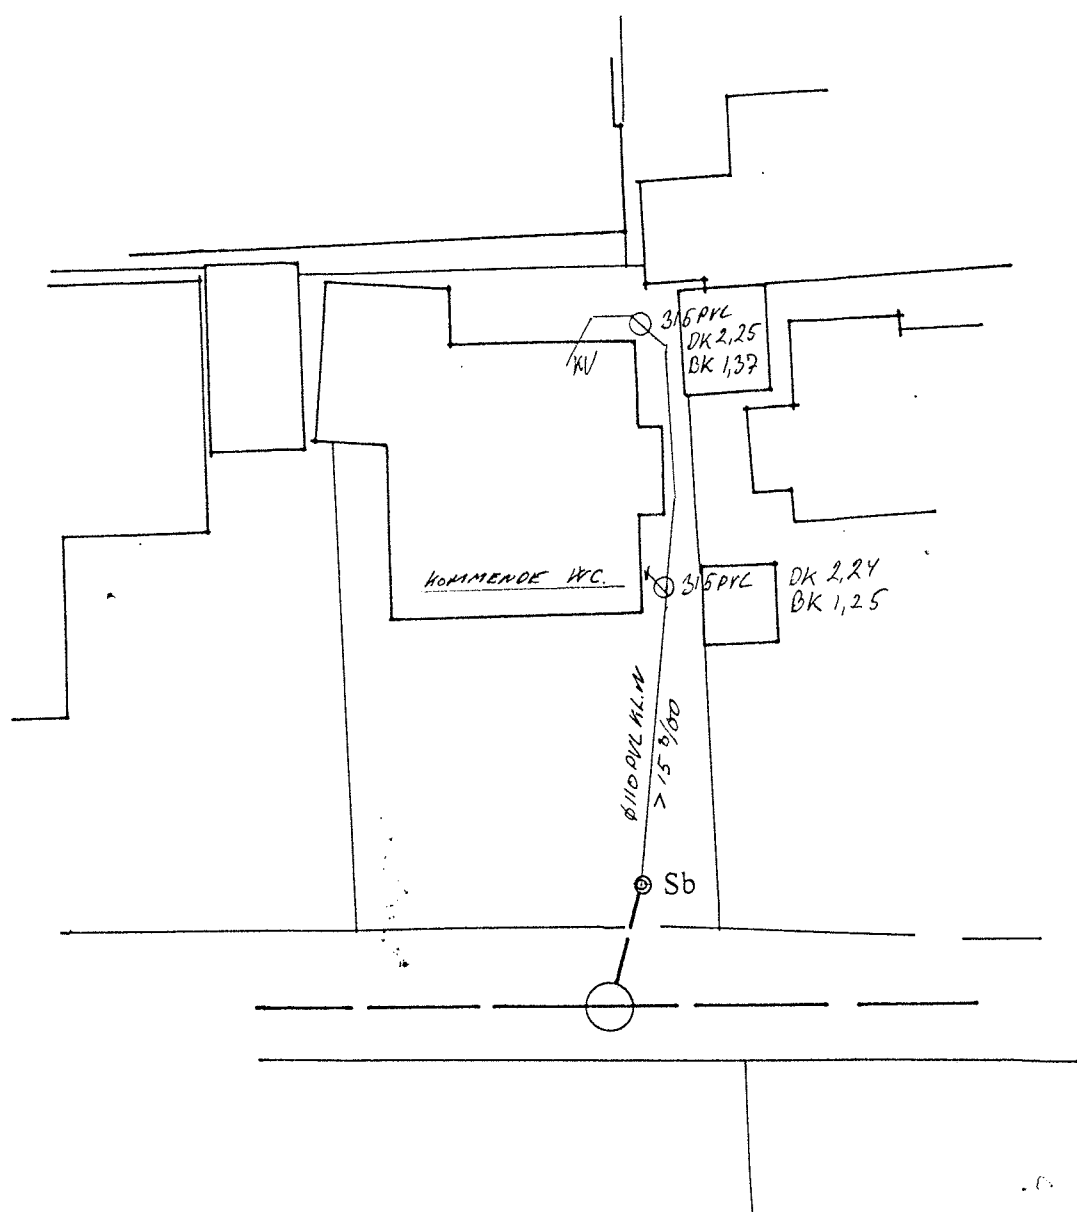

Som udført 2/3-1998
 aut. KLOAKMESTER

Jimmy Petersson


AUT. KLOAKMESTER JIMMY E. PETERSSON
 v/ Alex I. Hansen & Søn A/S
 Kærvej 32 • 2970 Hørsholm
 Tlf.: 45 16 54 00

HAVEFORENINGEN "ENGLY", Have nr. 52

Mål 1:200

JØRGEN NIELSEN • RÅDGIVENDE INGENIØRER A/S

NIKOLAJ PLADS 1, 2. TH. - 1067 KØBENHAVN K - TLF. 33118850 - FAX 33143301

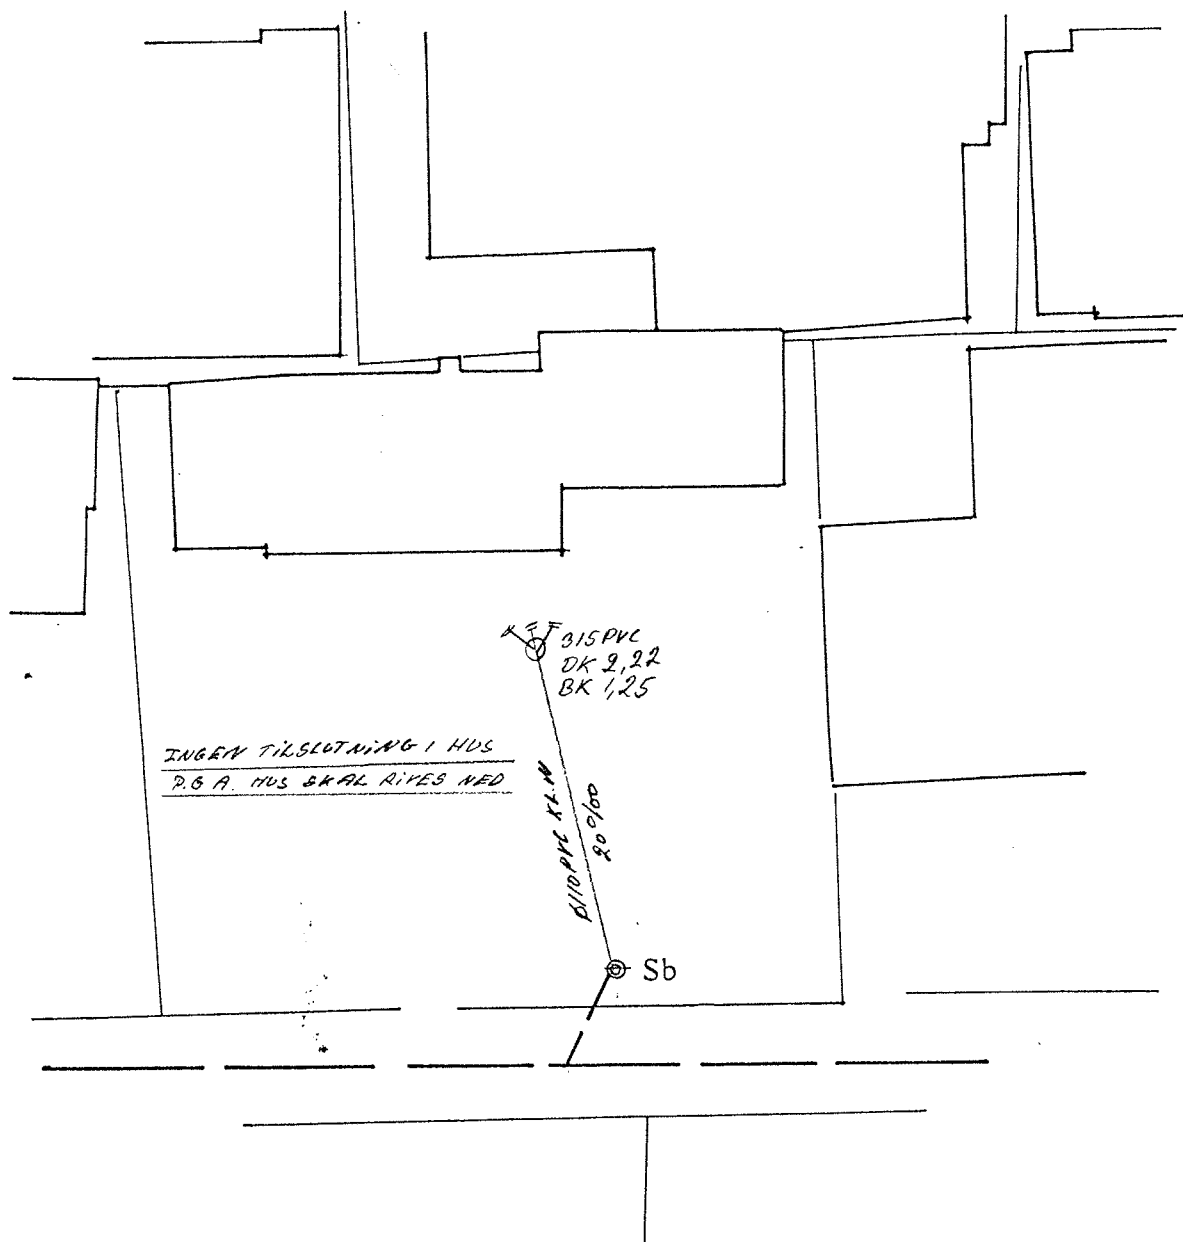

Som udført 24/2-1998

aut. KLOAKMESTER

Jimmy Petersen

AUT. KLOAKMESTER JIMMY E. PETERSSON

v/ Alex I. Hansen & Søn A/S

Kærvej 32 • 2970 Hørsholm


Tlf.: 45 16 54 00

HAVEFORENINGEN "ENGLY", Have nr. 54

Mål 1:200

JØRGEN NIELSEN - RÅDGIVENDE INGENIØRER A/S

NIKOLAJ PLADS 1, 2. TH. - 1067 KØBENHAVN K - TLF. 33118850 - FAX 33143301

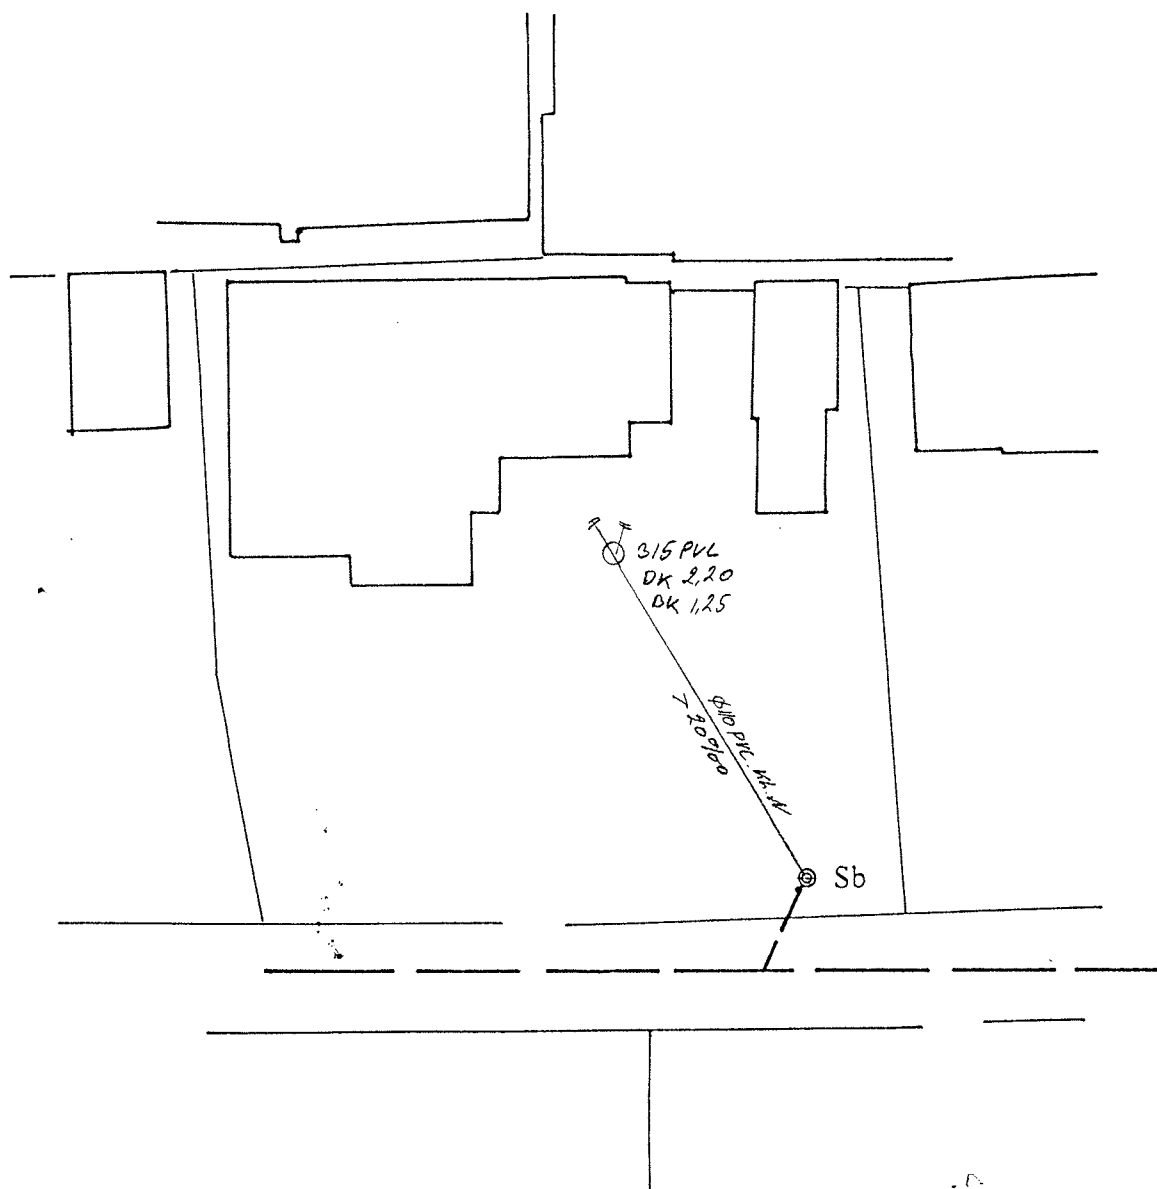

Som udført 23/2-1998


HAVEFORENINGEN "ENGLY", Have nr. 55

Mål 1:200

JØRGEN NIELSEN - RÅDGIVENDE INGENIØRER A/S

NIKOLAJ PLADS 1, 2. TH. - 1067 KØBENHAVN K - TLF. 33118850 - FAX 33143301

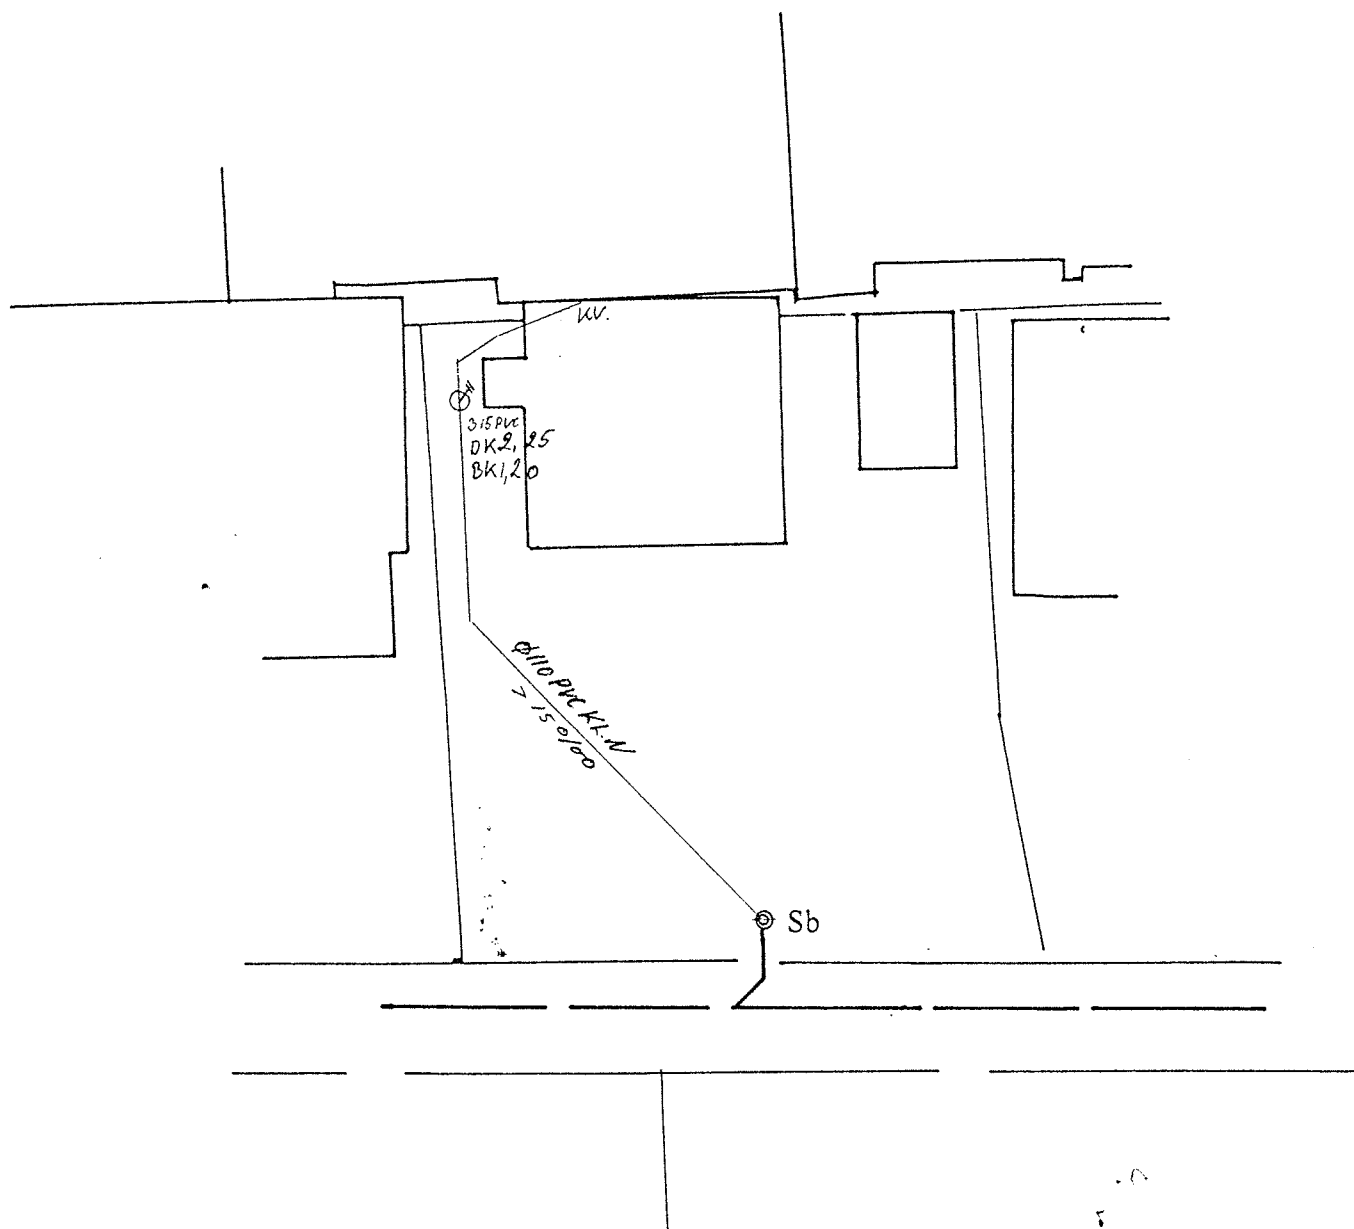

Som udført 23/2-1998

aut. KLOAKMESTER

Jimmy Petersen

AUT. KLOAKMESTER JIMMY E. PETERSSON

v/ Alex I. Hansen & Søn A/S

Kærvej 32 • 2970 Hørsholm


Tlf.: 45 16 54 00

HAVEFORENINGEN "ENGLY", Have nr. 56

Mål 1:200

JØRGEN NIELSEN - RÅDGIVENDE INGENIØRER A/S

NIKOLAJ PLADS 1, 2. TH. - 1067 KØBENHAVN K - TLF. 33118850 - FAX 33143301

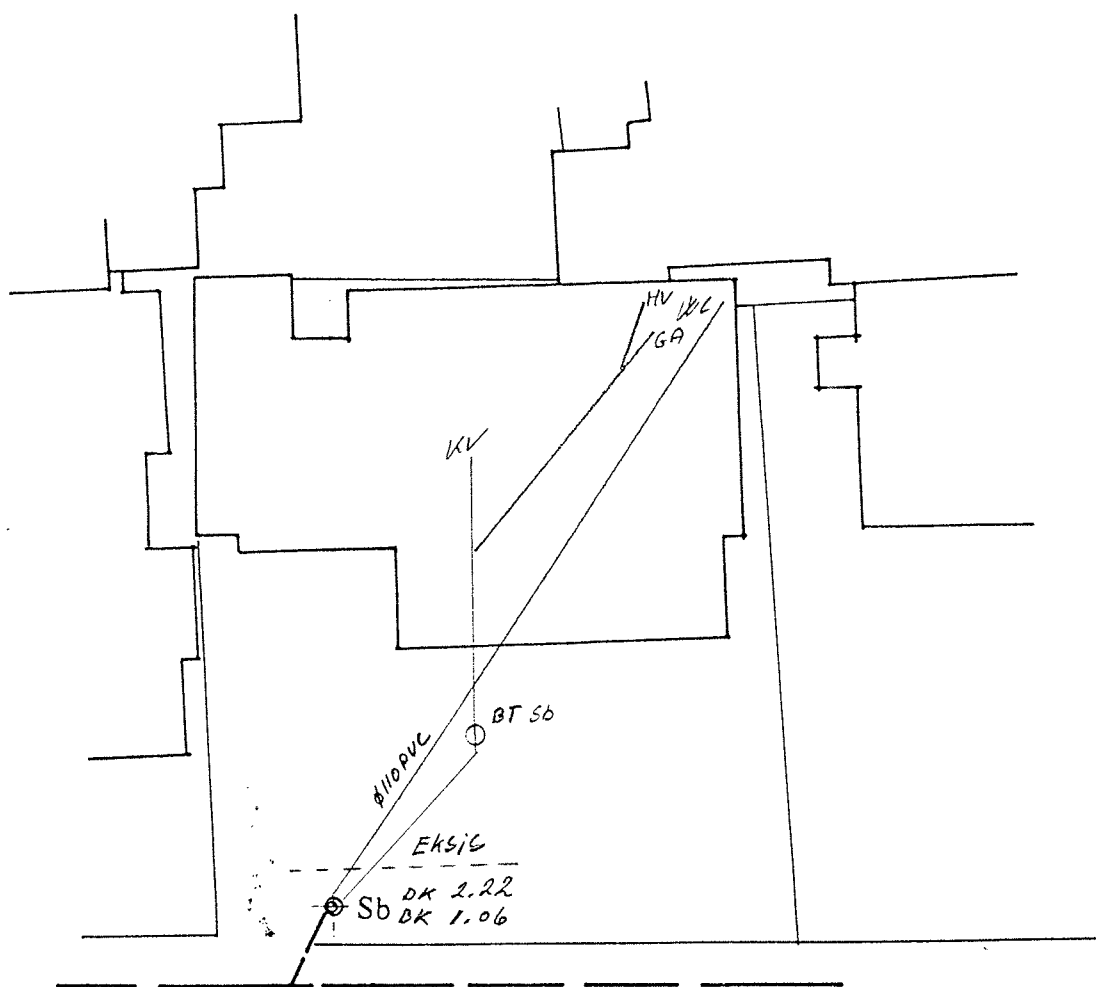

Som udført 20/2-1998
 aut. KLOAKMESTER

Jimmy Petersen


AUT. KLOAKMESTER JIMMY E. PETERSSON
 v/ Alex I. Hansen & Søn A/S
 Kærvej 32 • 2970 Hørsholm
 Tlf.: 45 16 54 00

HAVEFORENINGEN "ENGLY", Have nr. 57

Mål 1:200

JØRGEN NIELSEN - RÅDGIVENDE INGENIØRER A/S

NIKOLAJ PLADS 1, 2. TH. - 1067 KØBENHAVN K - TLF. 33118850 - FAX 33143301

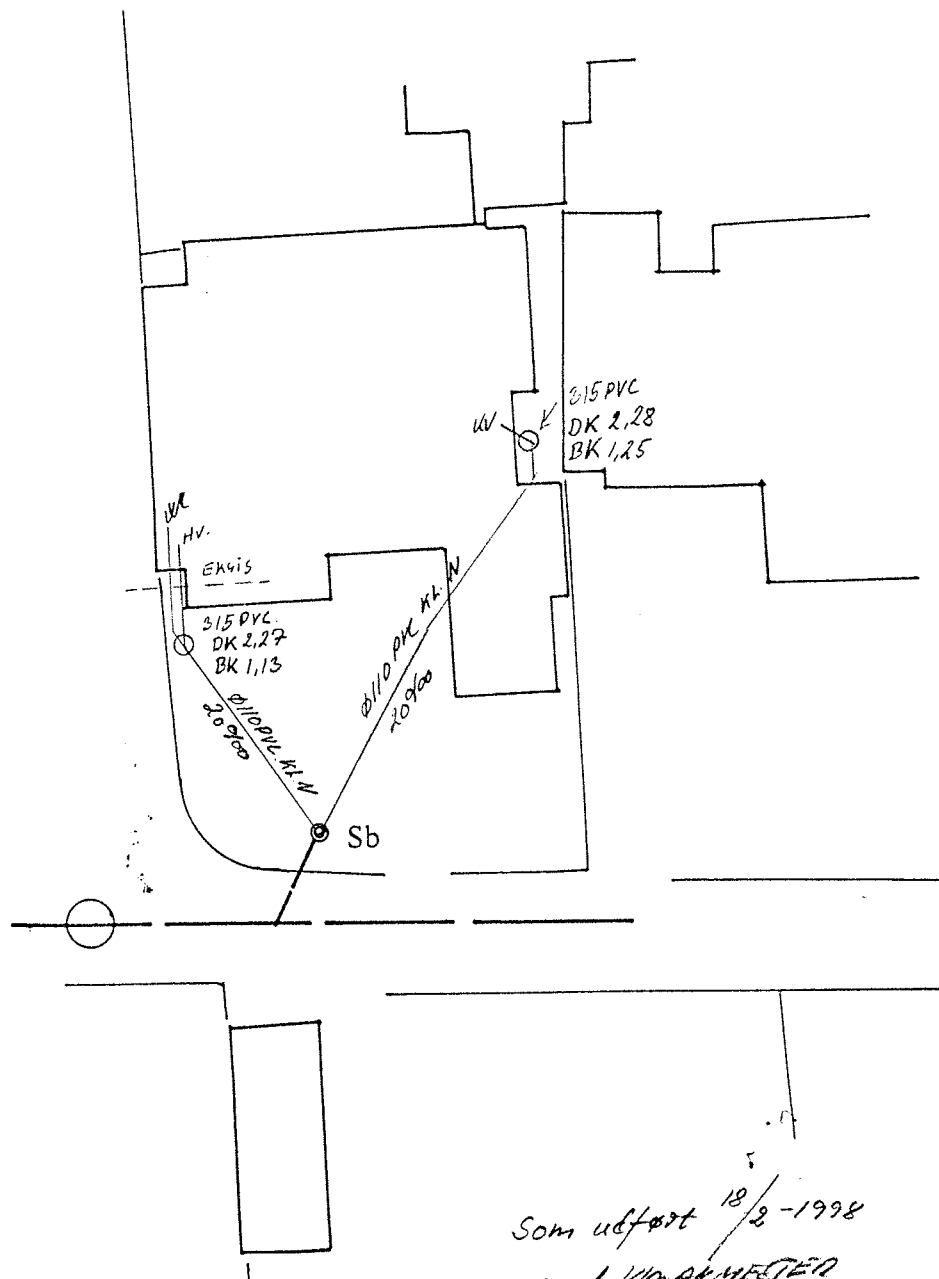

Som udført 18/2-1998

aut. KLOAKMESTER

Jimmy Petersen


AUT. KLOAKMESTER JIMMY E. PETERSSON
v/ Alex I. Hansen & Søn A/S
Kærvej 32 • 2970 Hørsholm
Tlf.: 45 16 54 00

HAVEFORENINGEN "ENGLY", Have nr. 58

Mål 1:200

JØRGEN NIELSEN - RÅDGIVENDE INGENIØRER A/S

NIKOLAJ PLADS 1, 2. TH. - 1067 KØBENHAVN K - TLF. 33118850 - FAX 33143301

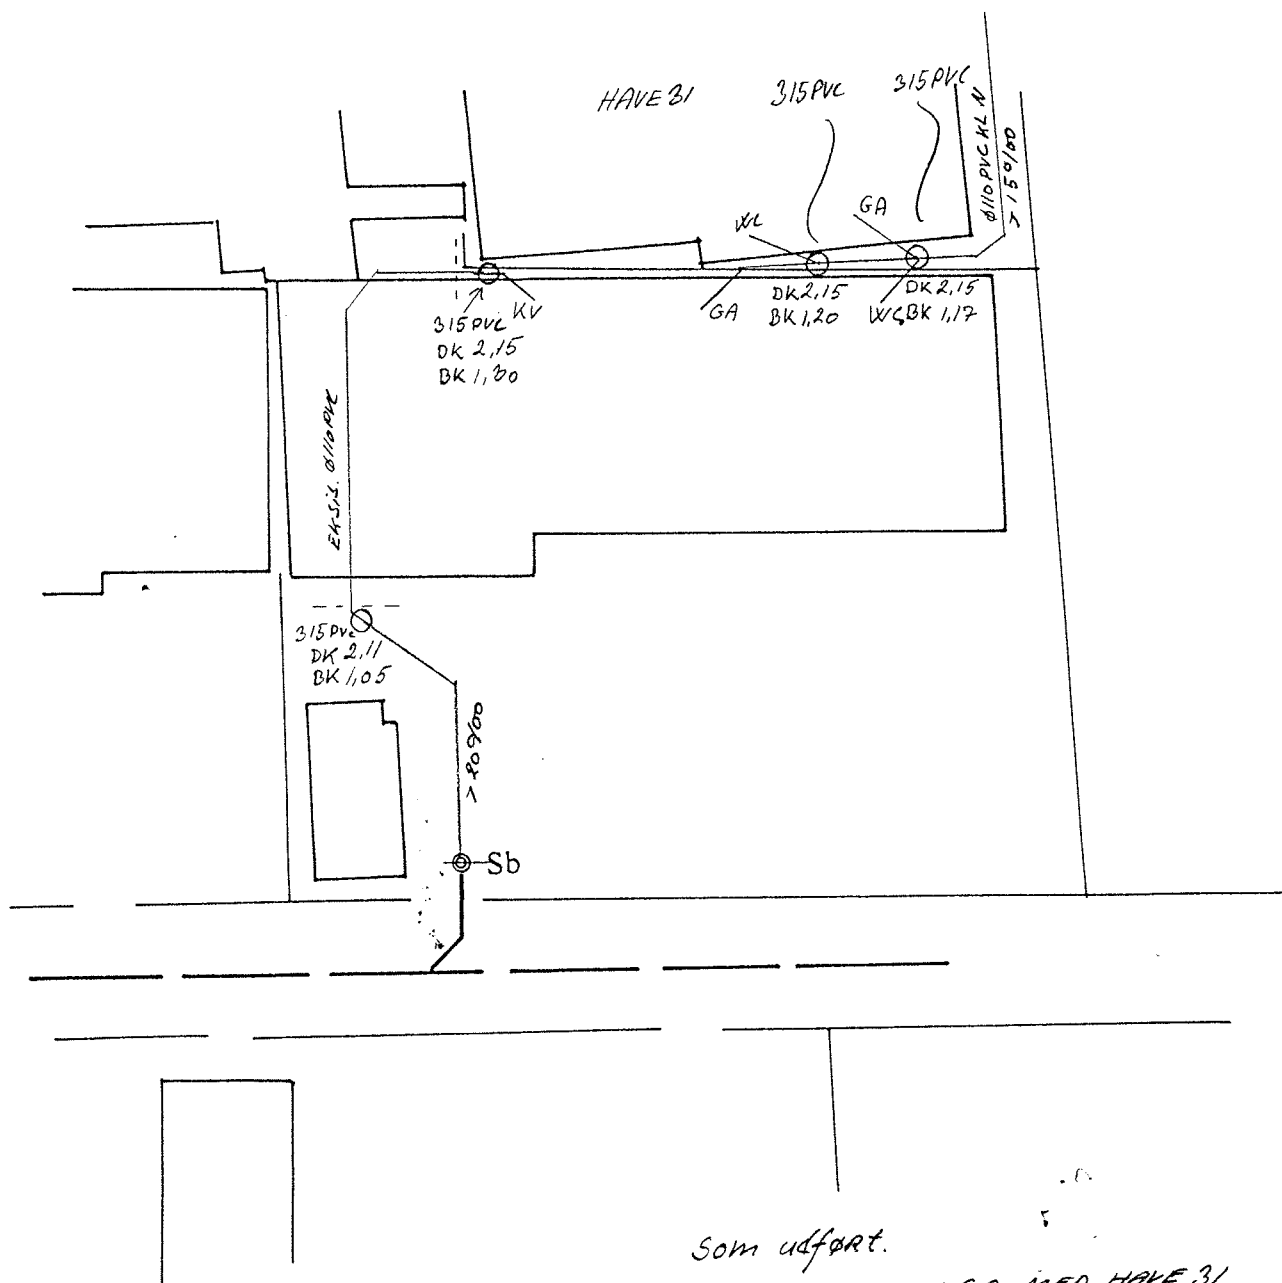

Som udført.

FÆLLES KLOAK FOR WC + GA MED HAVE 31

aut. KLOAKMESTER 2/2 af 12/2 - 1998

Jimmy Petersson


AUT. KLOAKMESTER JIMMY E. PETERSSON
v/ Alex I. Hansen & Søn A/S
Kærvej 32 • 2970 Hørsholm
Tlf.: 45 16 54 00

HAVEFORENINGEN "ENGLY", Have nr. 59

Mål 1:200

JØRGEN NIELSEN - RÅDGIVENDE INGENIØRER A/S

NIKOLAJ PLADS 1, 2. TH. - 1067 KØBENHAVN K - TLF. 33118850 - FAX 33143301

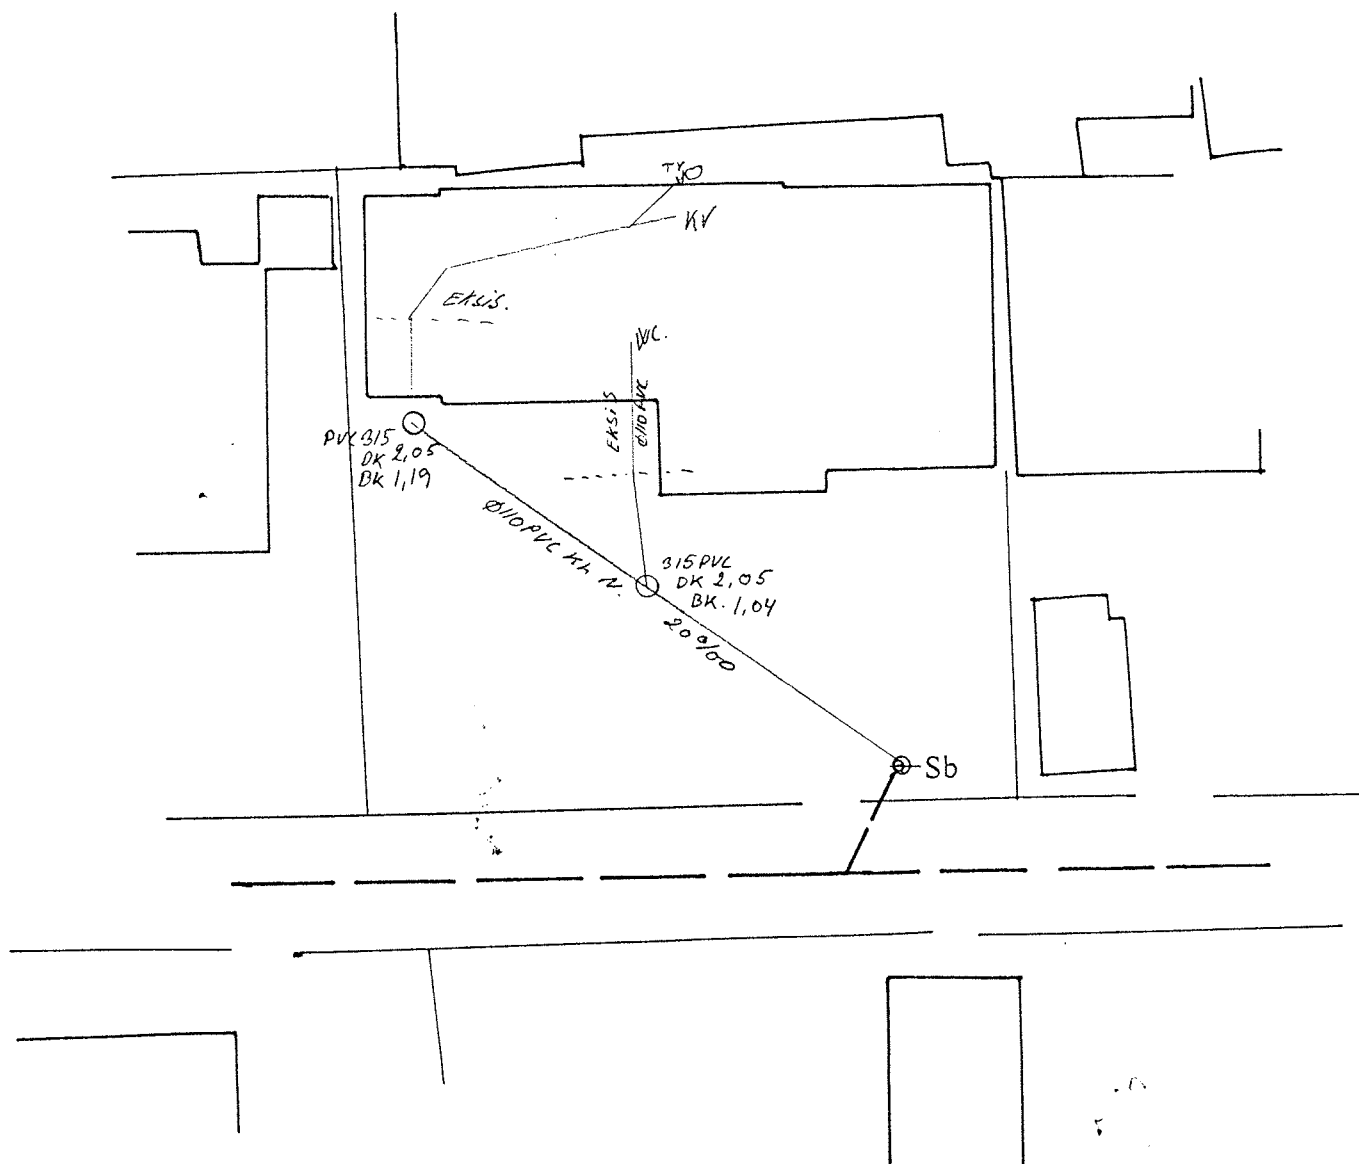

Som udført 16/2-1998

AUT. KLOAKMESTER

Jimmy Petersson

AUT. KLOAKMESTER JIMMY E. PETERSSON

v/ Alex I. Hansen & Søn A/S

Kærvej 32 • 2970 Hørsholm


Tlf.: 45 16 54 00

HAVEFORENINGEN "ENGLY", Have nr. 60

Mål 1:200

JØRGEN NIELSEN - RÅDGIVENDE INGENIØRER A/S

NIKOLAJ PLADS 1, 2. TH. • 1067 KØBENHAVN K • TLF. 33118850 • FAX 33143301

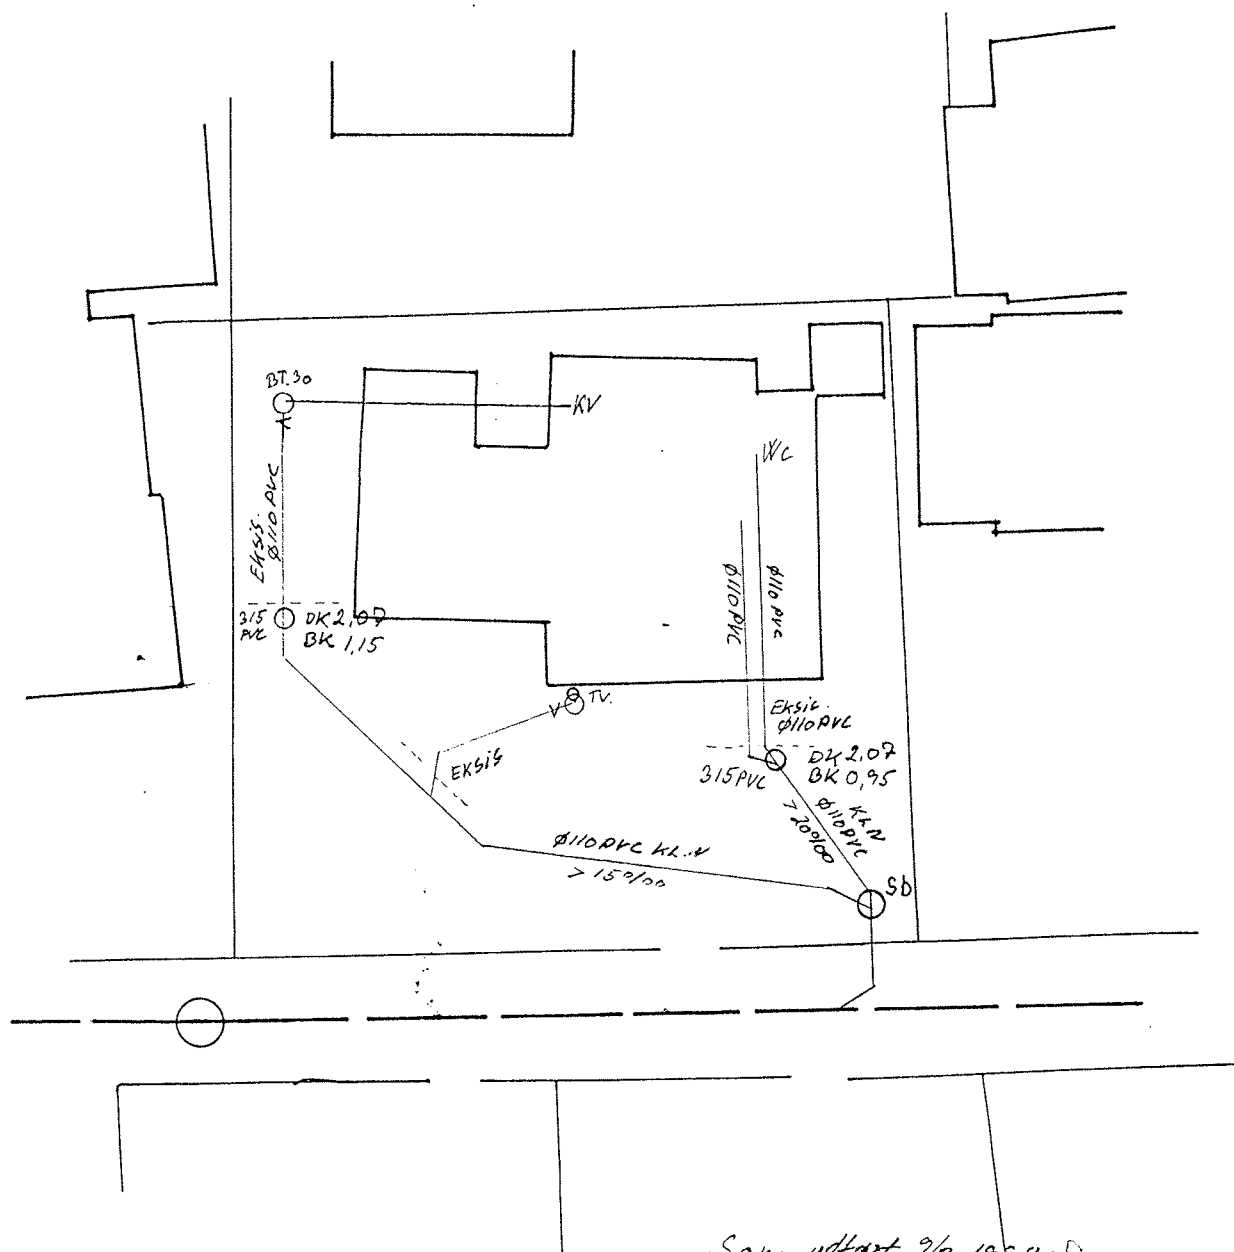

Som udført 9/2-1998.

aut. KLOAKMEISTER

Jimmy Petersen


AUT. KLOAKMEISTER JIMMY E. PETERSSON
v/ Alex I. Hansen & Søn A/S
Kærvej 32 • 2970 Hørsholm
Tlf.: 45 16 54 00

HAVEFORENINGEN "ENGLY", Have nr. 61

Mål 1:200

JØRGEN NIELSEN - RÅDGIVENDE INGENIØRER A/S

NIKOLAJ PLADS 1, 2. TH. - 1067 KØBENHAVN K - TLF. 33118850 - FAX 33143301

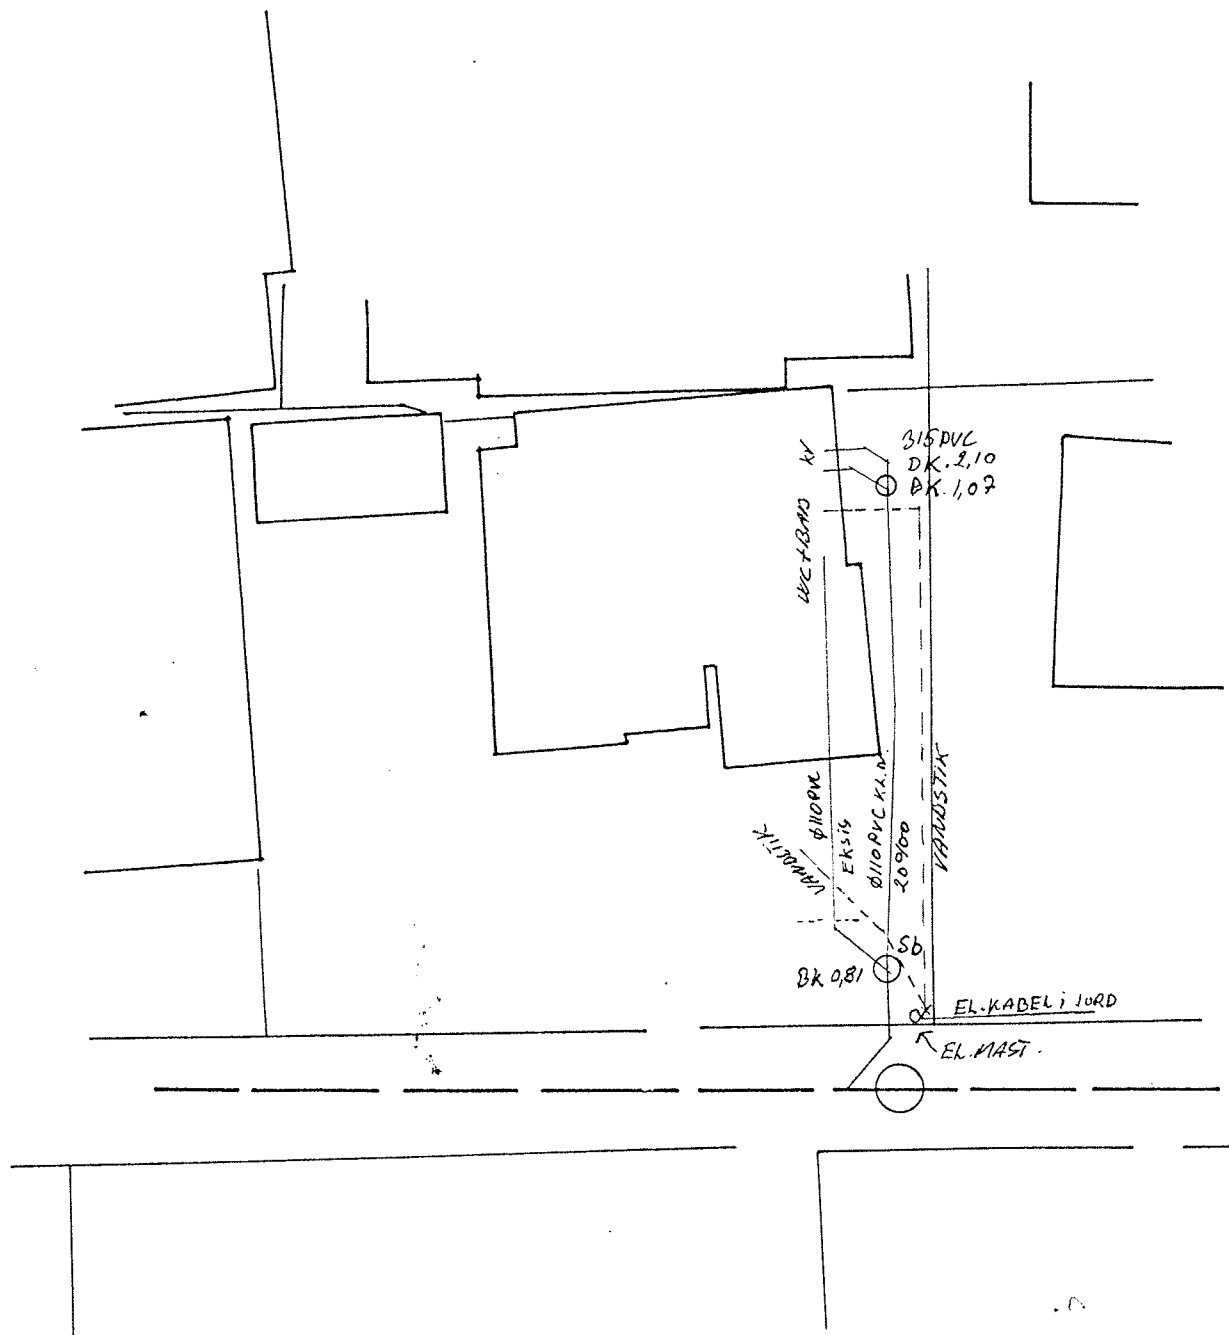

Som udført 9/2 -1998

aut. KLOAKMESTER

Jimmy Petersson

AUT. KLOAKMESTER JIMMY E. PETERSSON

v/ Alex I. Hansen & Søn A/S

Kærvej 32 • 2970 Hørsholm


Tlf.: 45 16 54 00

HAVEFORENINGEN "ENGLY", Have nr. 62

Mål 1:200

JØRGEN NIELSEN - RÅDGIVENDE INGENIØRER A/S

NIKOLAJ PLADS 1, 2. TH. - 1067 KØBENHAVN K - TLF. 33118850 - FAX 33143301

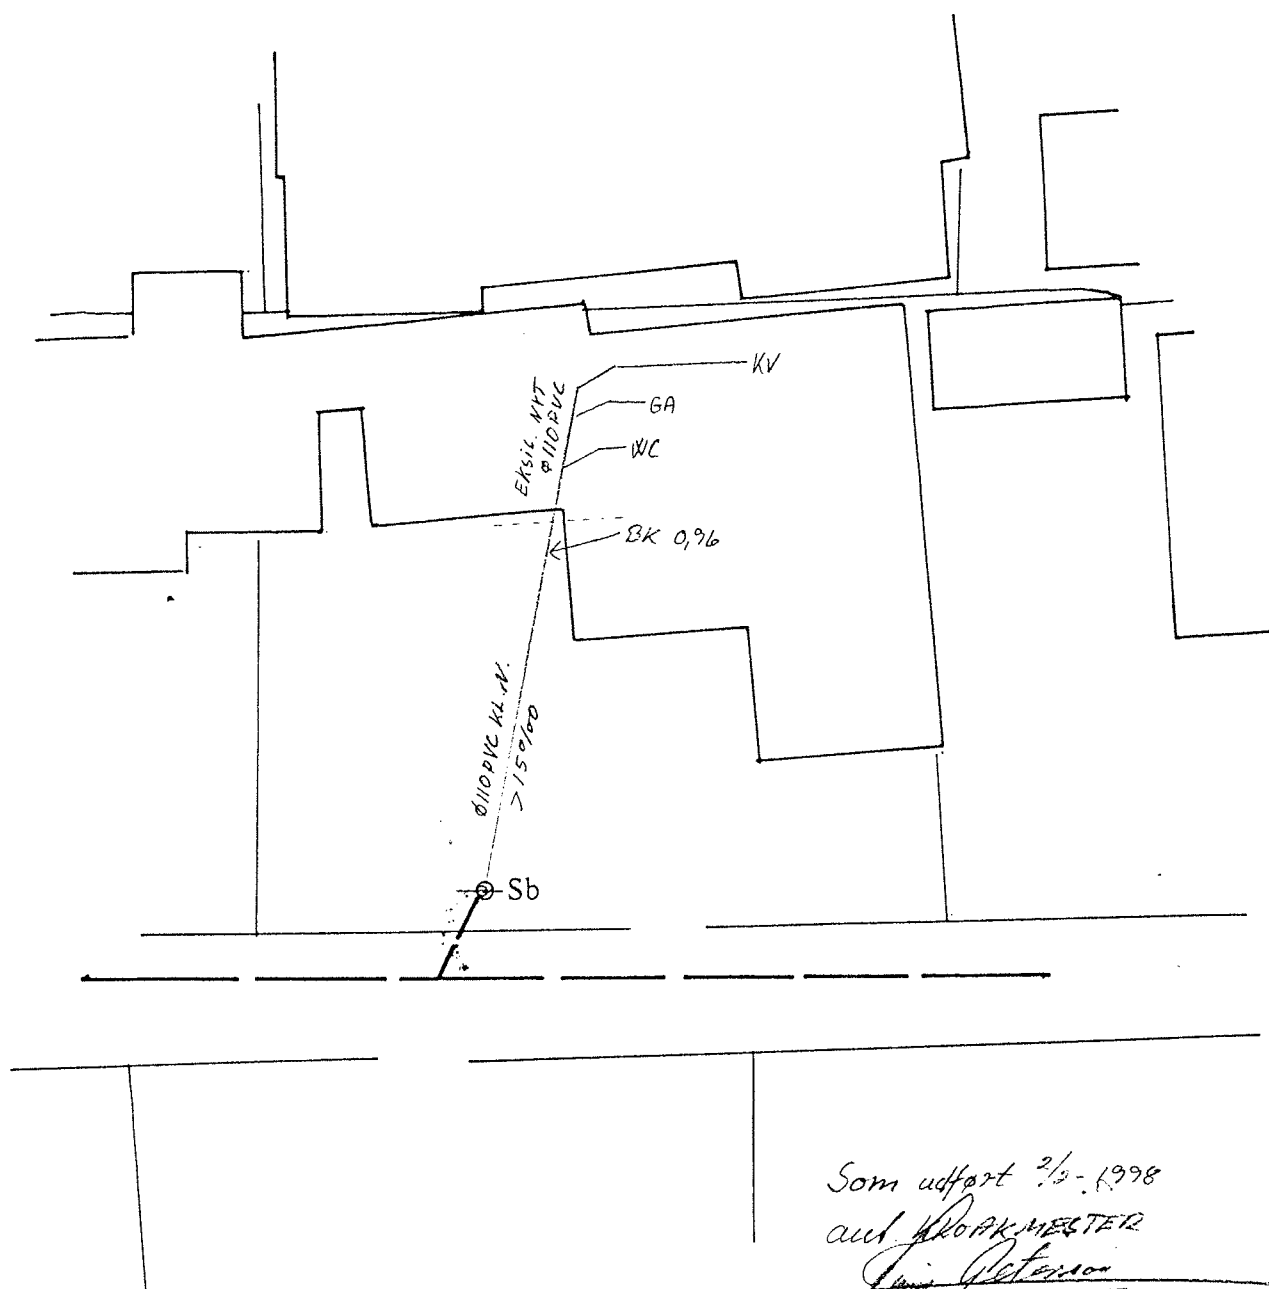


Som udført 2/2-1998
 aut. KLOAKMESTER
Jimmy Petersen
 AUT. KLOAKMESTER JIMMY E. PETERSSON
 v/ Alex I. Hansen & Søn A/S
 Kærvej 32 • 2970 Hørsholm
 Tlf.: 45 16 54 00

HAVEFORENINGEN "ENGLY", Have nr. 63

Mål 1:200

JØRGEN NIELSEN - RÅDGIVENDE INGENIØRER A/S
 NIKOLAJ PLADS 1, 2. TH. - 1067 KØBENHAVN K - TLF. 33118850 - FAX 33143301

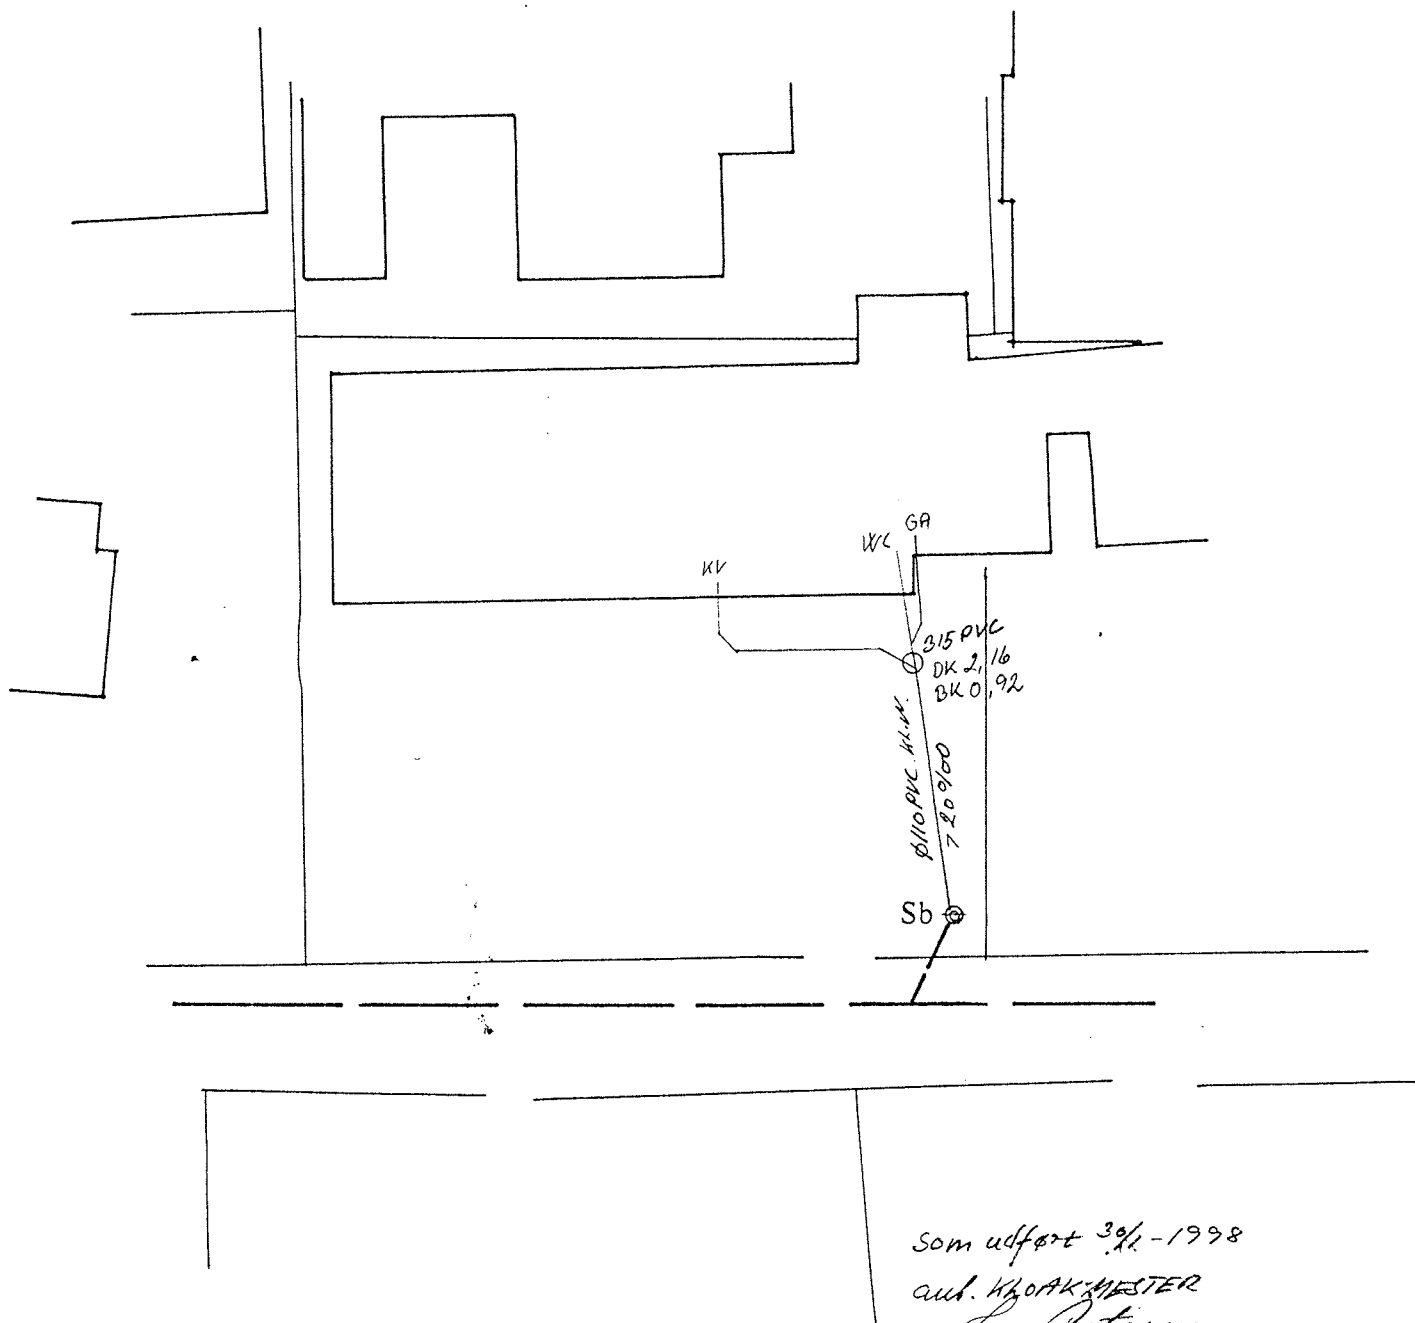


Som udført 30/1-1998
 aut. KLOAKMESTER
 Jimmy Petersen
 AUT. KLOAKMESTER JIMMY E. PETERSSON
 v/ Alex I. Hansen & Søn A/S
 Kærvej 32 • 2970 Hørsholm
 Tlf.: 45 16 54 00

HAVEFORENINGEN "ENGLY", Have nr. 64

Mål 1:200

JØRGEN NIELSEN - RÅDGIVENDE INGENIØRER A/S
 NIKOLAJ PLADS 1, 2. TH. - 1067 KØBENHAVN K - TLF. 33118850 - FAX 33143301

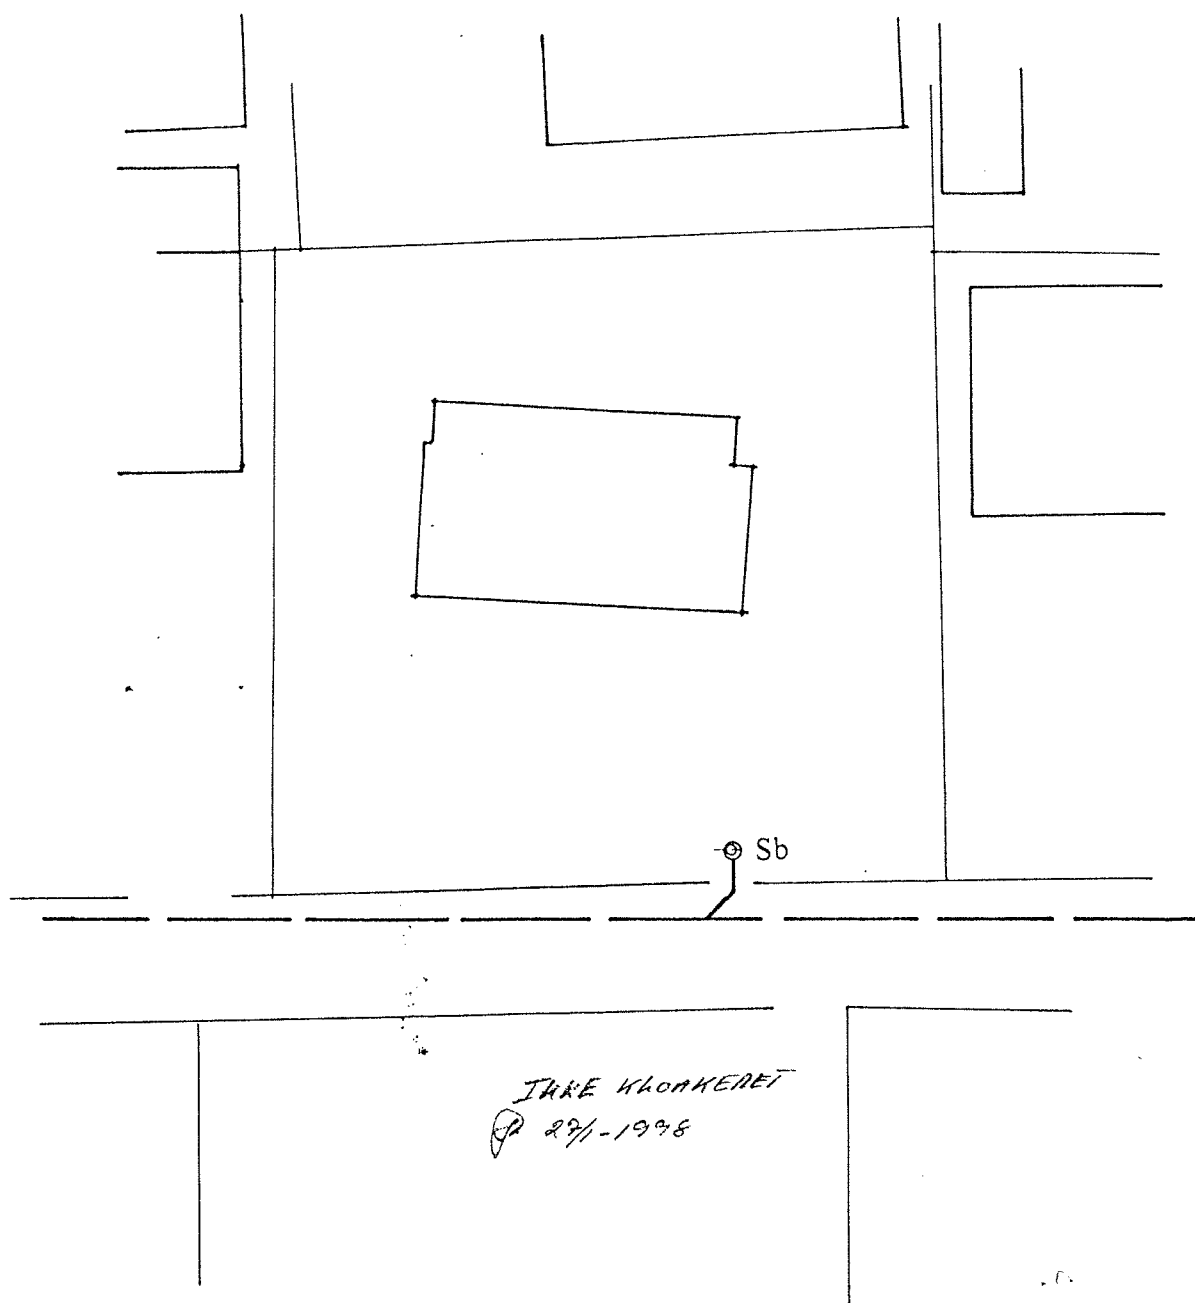


HAVEFORENINGEN "ENGLY", Have nr. 65

Mål 1:200

JØRGEN NIELSEN - RÅDGIVENDE INGENIØRER A/S

NIKOLAJ PLADS 1, 2. TH. - 1067 KØBENHAVN K - TLF. 33118850 - FAX 33143301

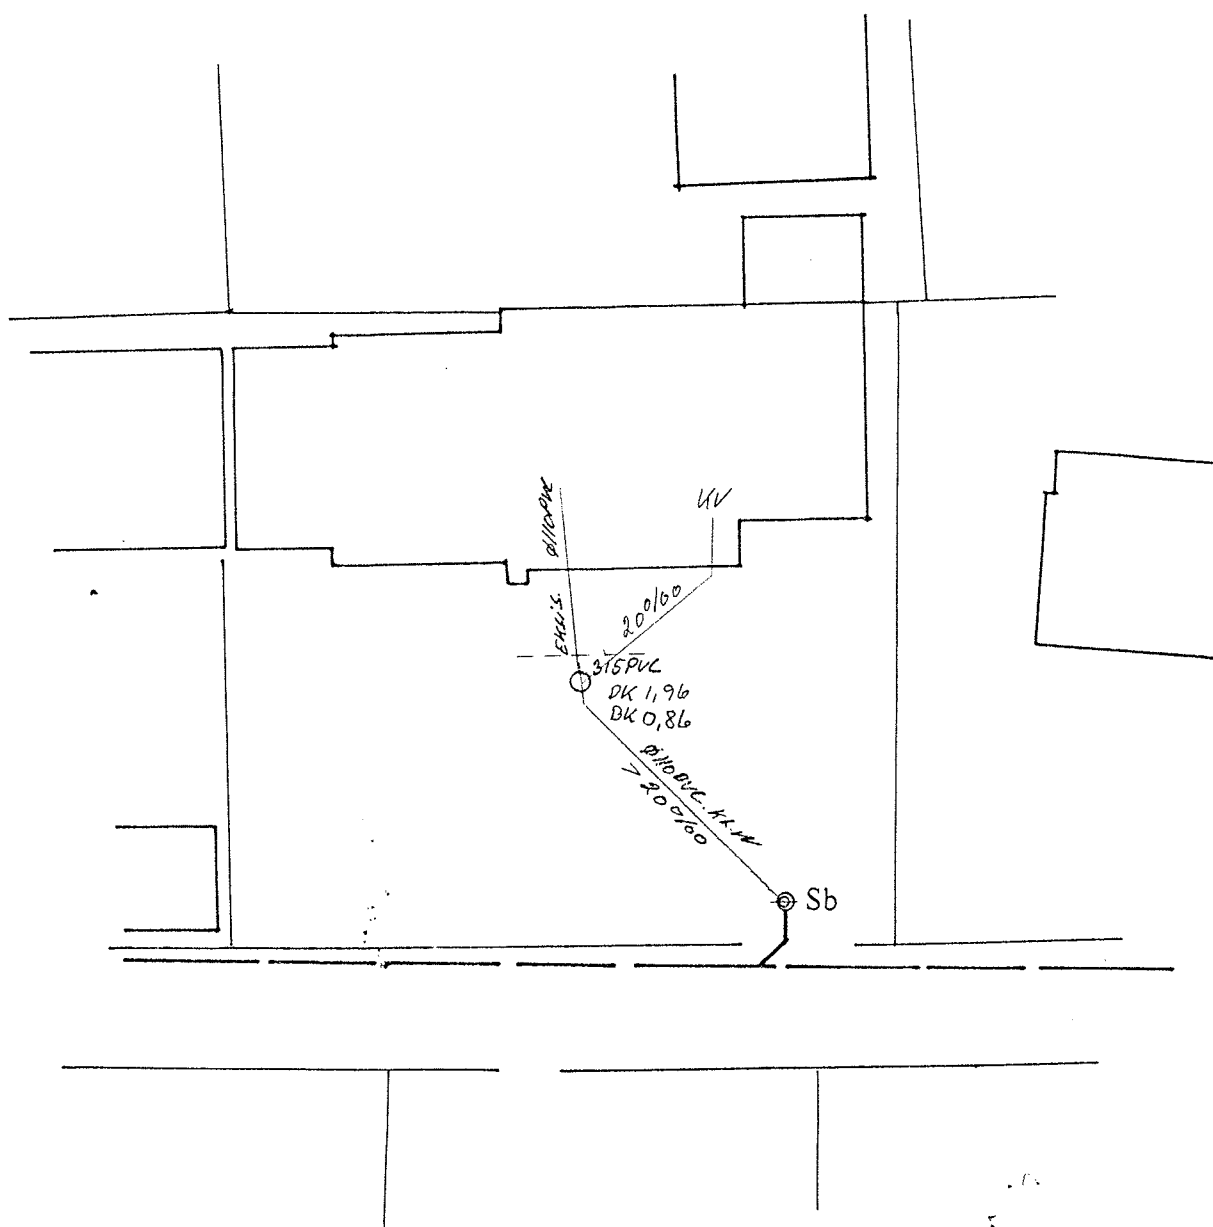

Som udført 29/1-1998

aut. KLOAKMESTER

Jimmy Petersson

AUT. KLOAKMESTER JIMMY E. PETERSSON

v/ Alex I. Hansen & Søn A/S

Kærvej 32 • 2970 Hørsholm


Tlf.: 45 16 54 00

HAVEFORENINGEN "ENGLY", Have nr. 66

Mål 1:200

JØRGEN NIELSEN - RÅDGIVENDE INGENIØRER A/S

NIKOLAJ PLADS 1, 2. TH. • 1067 KØBENHAVN K • TLF. 33118850 • FAX 33143301

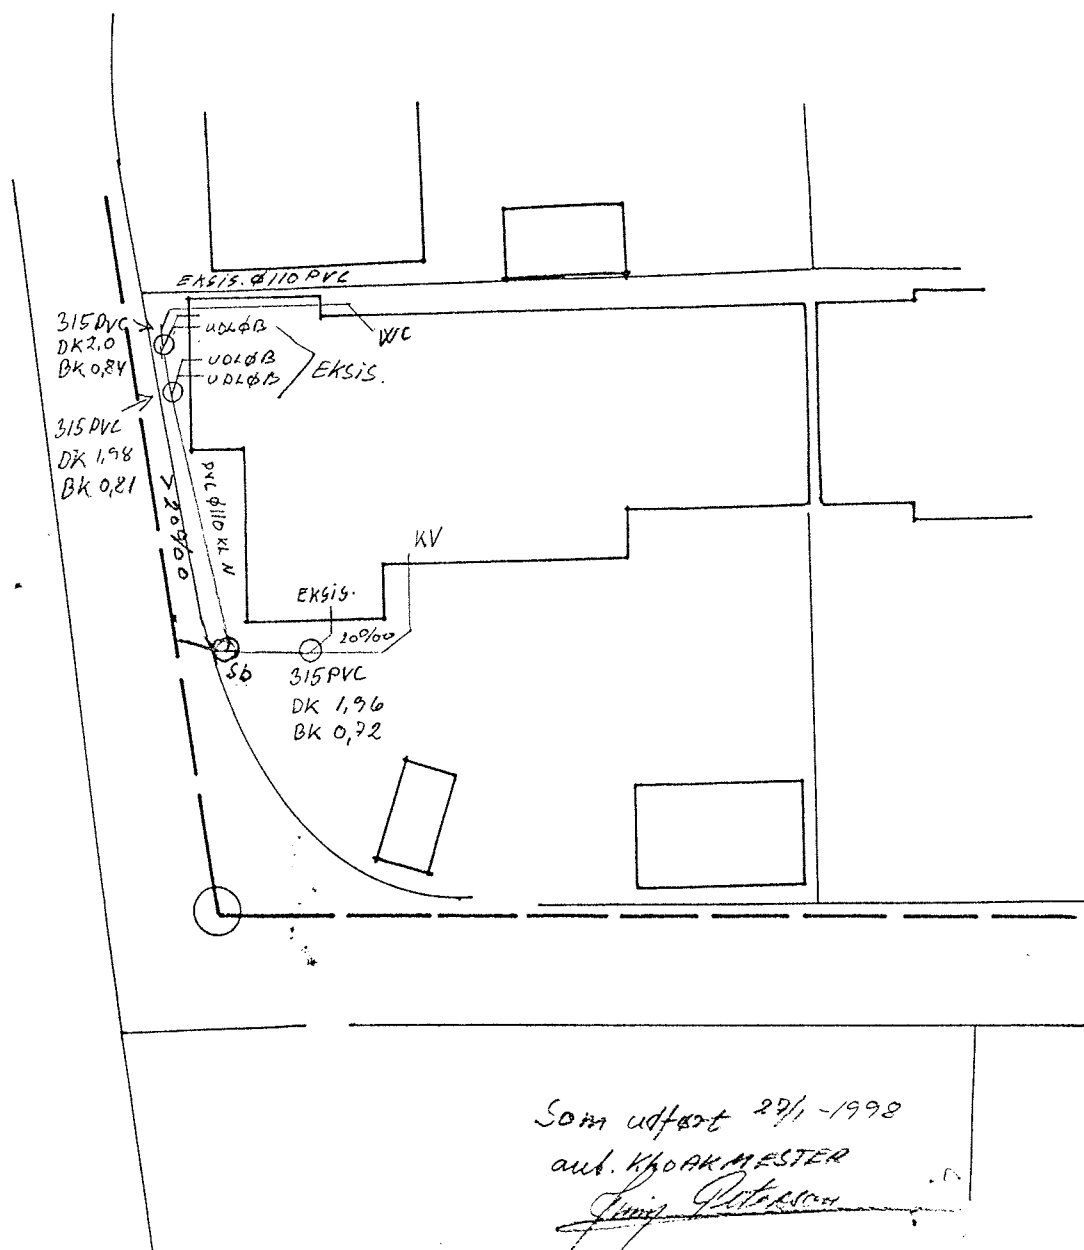

Som udført 27/1-1998
 aut. KLOAKMESTER
 Jimmy Petersen
 AUT. KLOAKMESTER JIMMY E. PETERSSON
 v/ Alex I. Hansen & Søn A/S
 Kærvej 32 • 2970 Hørsholm
 Tlf.: 45 16 54 00

HAVEFORENINGEN "ENGLY", Have nr. 67

Mål 1:200

JØRGEN NIELSEN - RÅDGIVENDE INGENIØRER A/S
 NIKOLAJ PLADS 1, 2. TH. - 1067 KØBENHAVN K - TLF. 33118850 - FAX 33143301


AUT. KLOAKMESTER JIMMY E. PETERSSON
v/ Alex I. Hansen & Søn A/S
Kærvej 32 • 2970 Hørsholm
Tlf.: 45 16 54 00

HAVEFORENINGEN "ENGLY", Have nr. 68

Mål 1:200

JØRGEN NIELSEN - RÅDGIVENDE INGENIØRER A/S

NIKOLAJ PLADS 1, 2. TH. - 1067 KØBENHAVN K - TLF. 33118850 - FAX 33143301

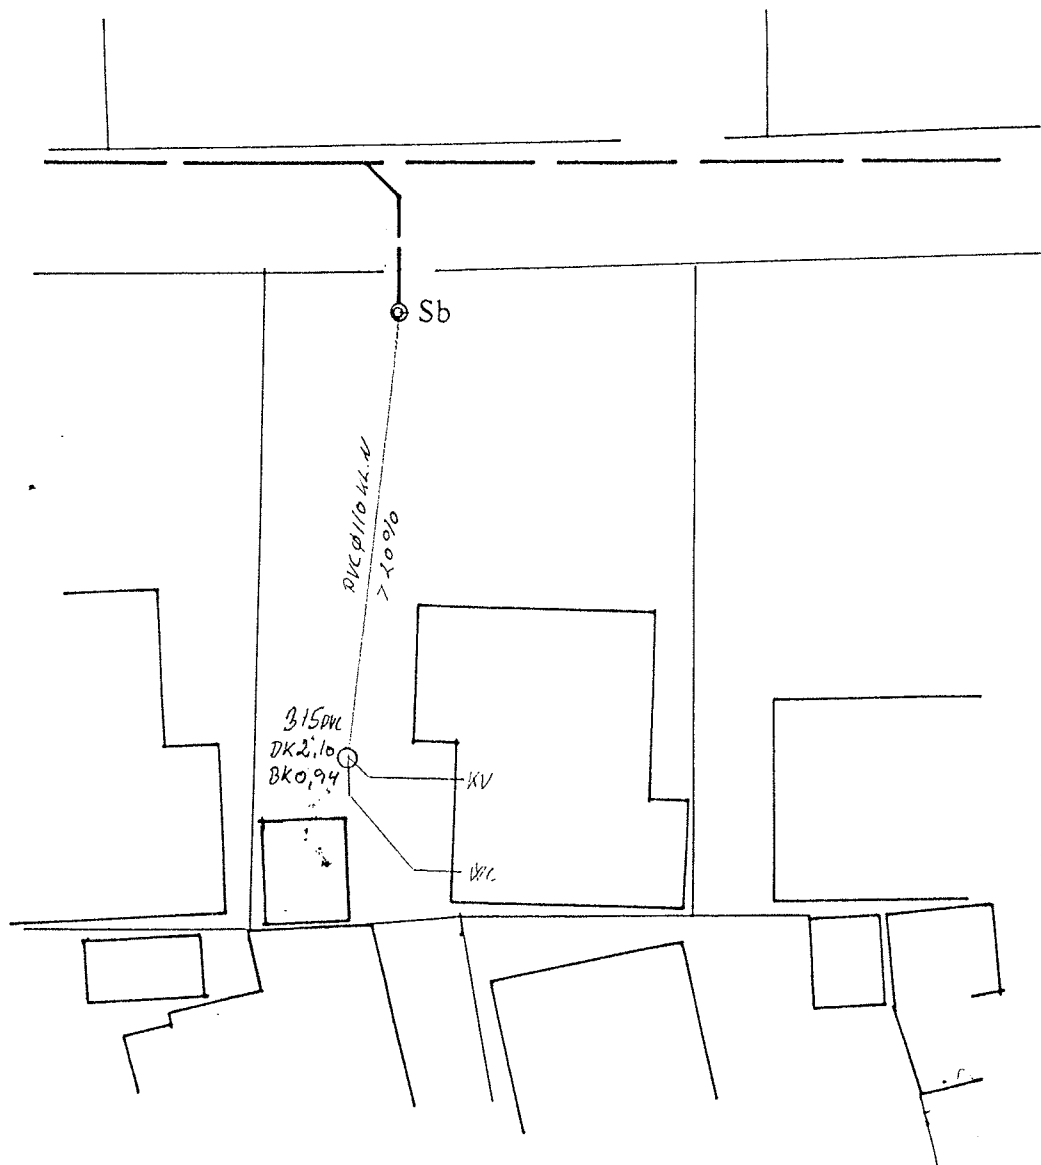

Som udført 29/1-1998

aut. KLOAKMESTER

Jimmy Petersen


AUT. KLOAKMESTER JIMMY E. PETERSSON
v/ Alex I. Hansen & Søn A/S
Kærvej 32 • 2970 Hørsholm
Tlf.: 45 16 54 00

HAVEFORENINGEN "ENGLY", Have nr. 69

Mål 1:200

JØRGEN NIELSEN - RÅDGIVENDE INGENIØRER A/S

NIKOLAJ PLADS 1, 2. TH. - 1067 KØBENHAVN K - TLF. 33118850 - FAX 33143301

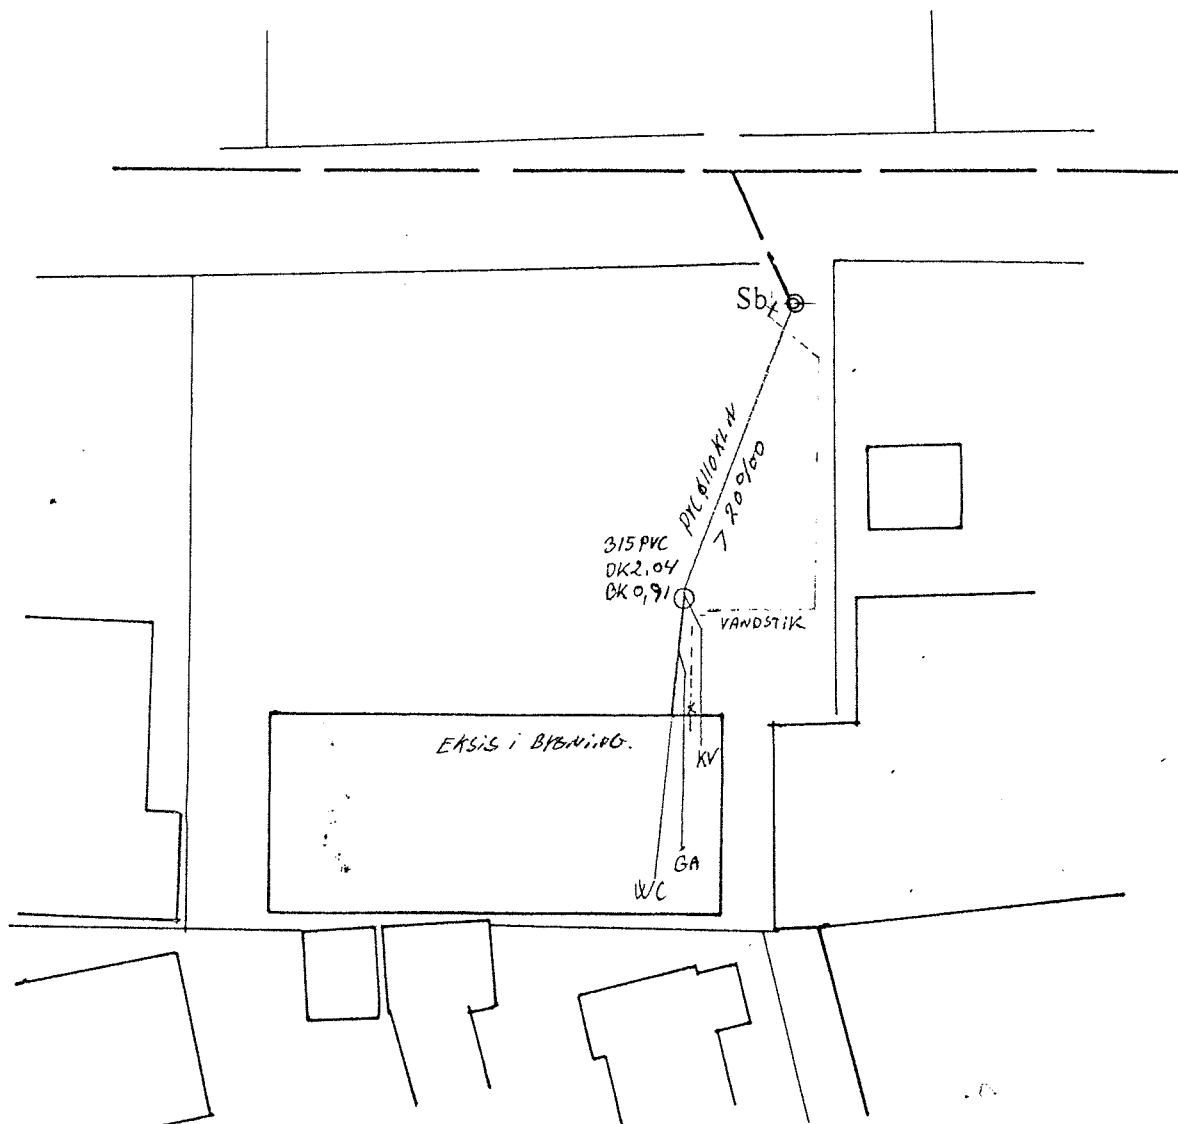

Som udført 29/1-1998

aut. KLOAKMESTER

Jimmy Petersen

AUT. KLOAKMESTER JIMMY E. PETERSSON

v/ Alex I. Hansen & Søn A/S

Kærvej 32 • 2970 Hørsholm


Tlf.: 45 16 54 00

HAVEFORENINGEN "ENGLY", Have nr. 70

Mål 1:200

JØRGEN NIELSEN - RÅDGIVENDE INGENIØRER A/S

NIKOLAJ PLADS 1, 2. TH. - 1067 KØBENHAVN K - TLF. 33118850 - FAX 33143301

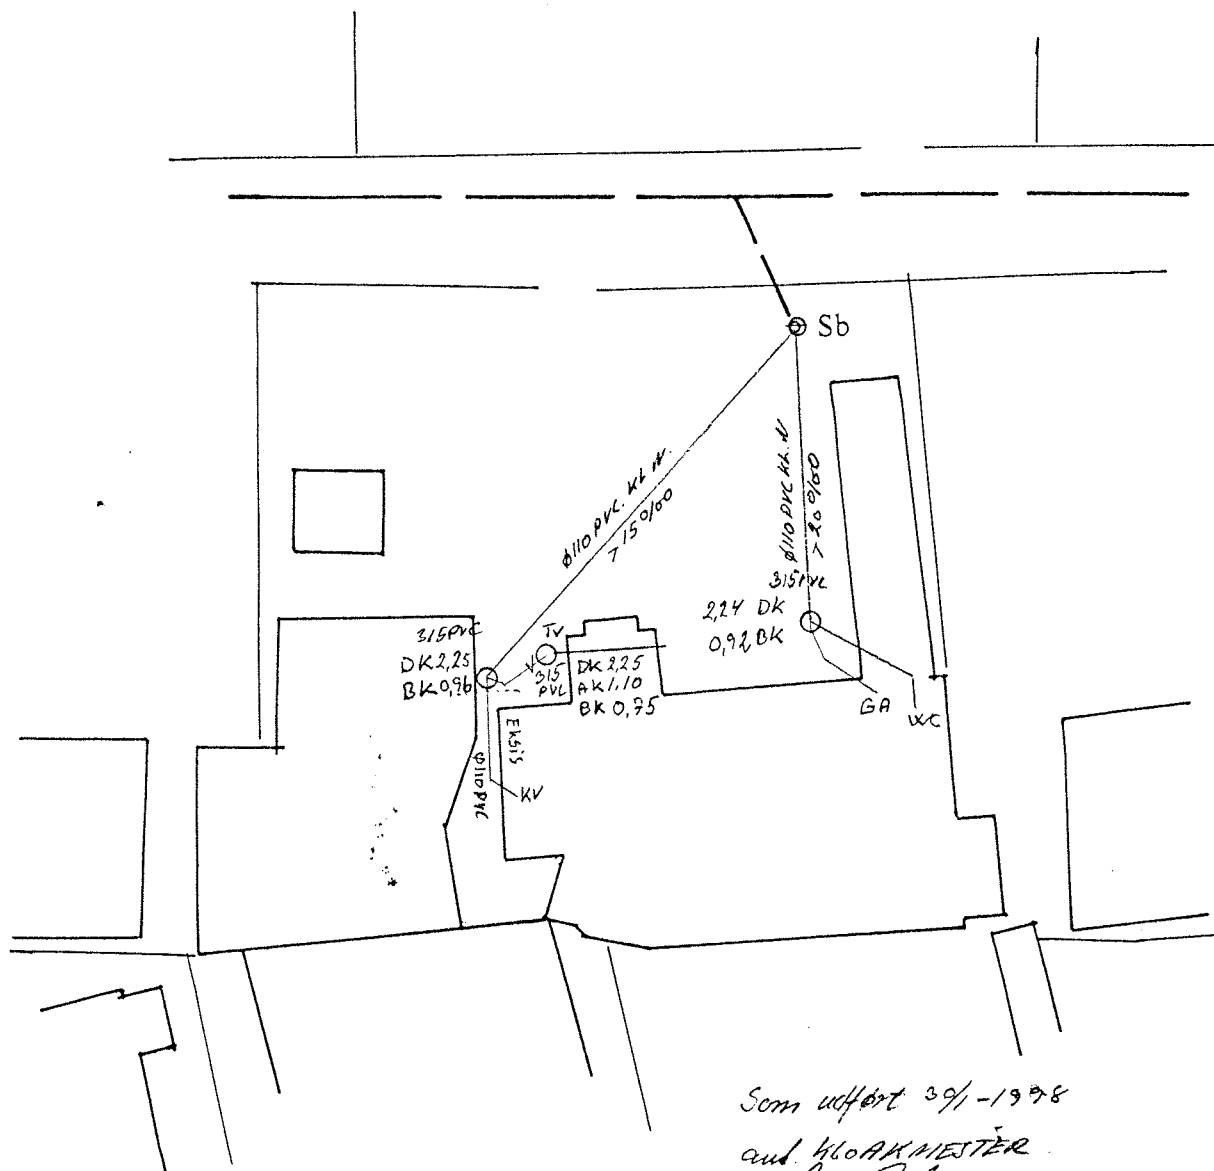

Som udført 30/1-1998

af KLOAKMESTER

Jimmy Petersen


AUT. KLOAKMESTER JIMMY E. PETERSSON
v/ Alex I. Hansen & Søn A/S
Kærvej 32 • 2970 Hørsholm
Tlf.: 45 16 54 00

HAVEFORENINGEN "ENGLY", Have nr. 71

Mål 1:200

JØRGEN NIELSEN - RÅDGIVENDE INGENIØRER A/S

NIKOLAJ PLADS 1, 2. TH. - 1067 KØBENHAVN K - TLF. 33118850 - FAX 33143301

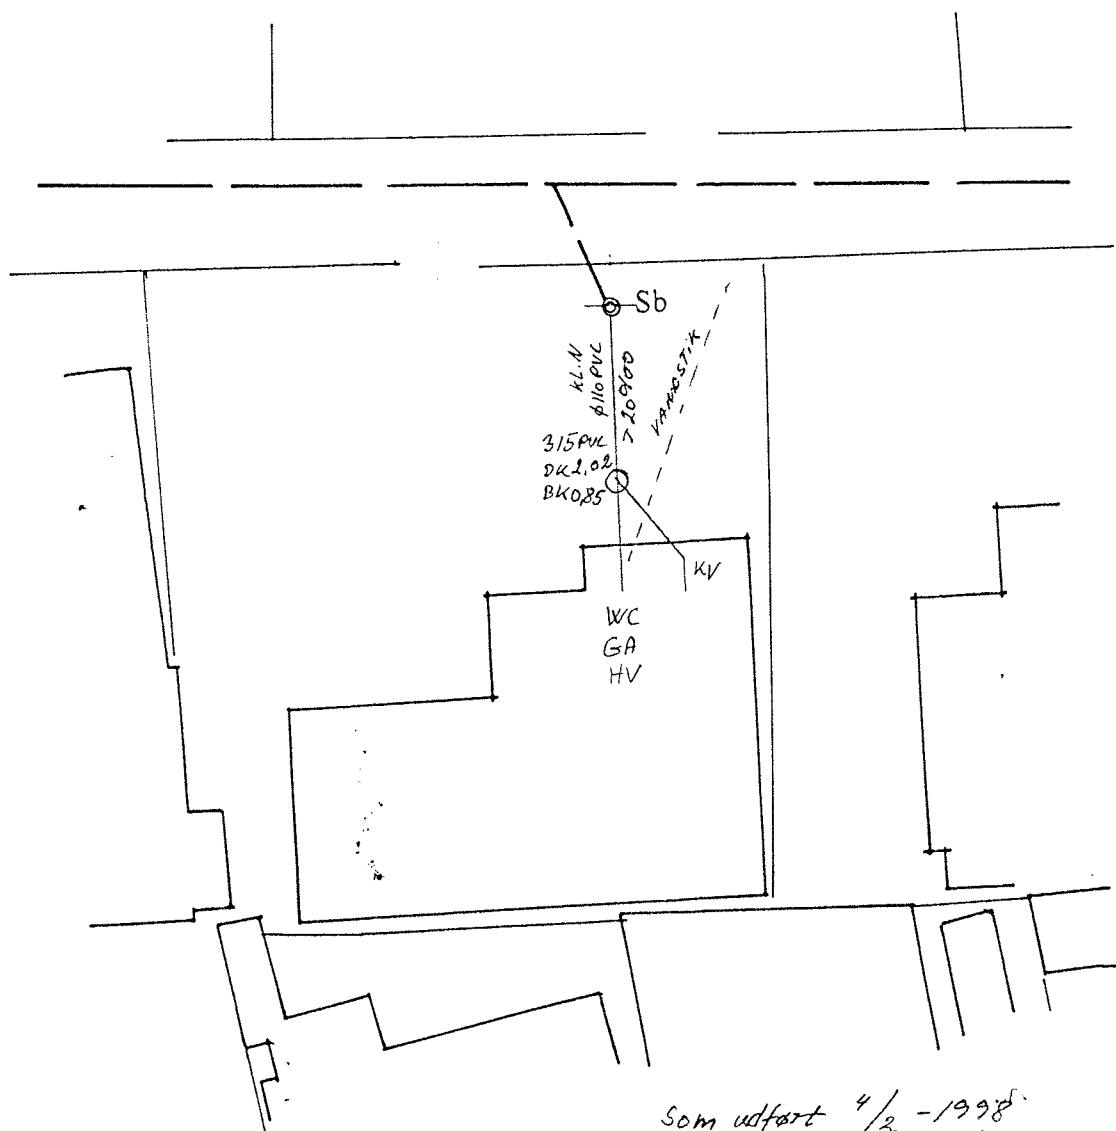

Som udført 4/2 - 1998

aut. KLOAKMESTER

Jimmy Petersen


AUT. KLOAKMESTER JIMMY E. PETERSSON
v/ Alex I. Hansen & Søn A/S
Kærvej 32 • 2970 Hørsholm
Tlf.: 45 16 54 00

HAVEFORENINGEN "ENGLY", Have nr. 72

Mål 1:200

JØRGEN NIELSEN - RÅDGIVENDE INGENIØRER A/S

NIKOLAJ PLADS 1, 2. TH. - 1067 KØBENHAVN K - TLF. 33118850 - FAX 33143301

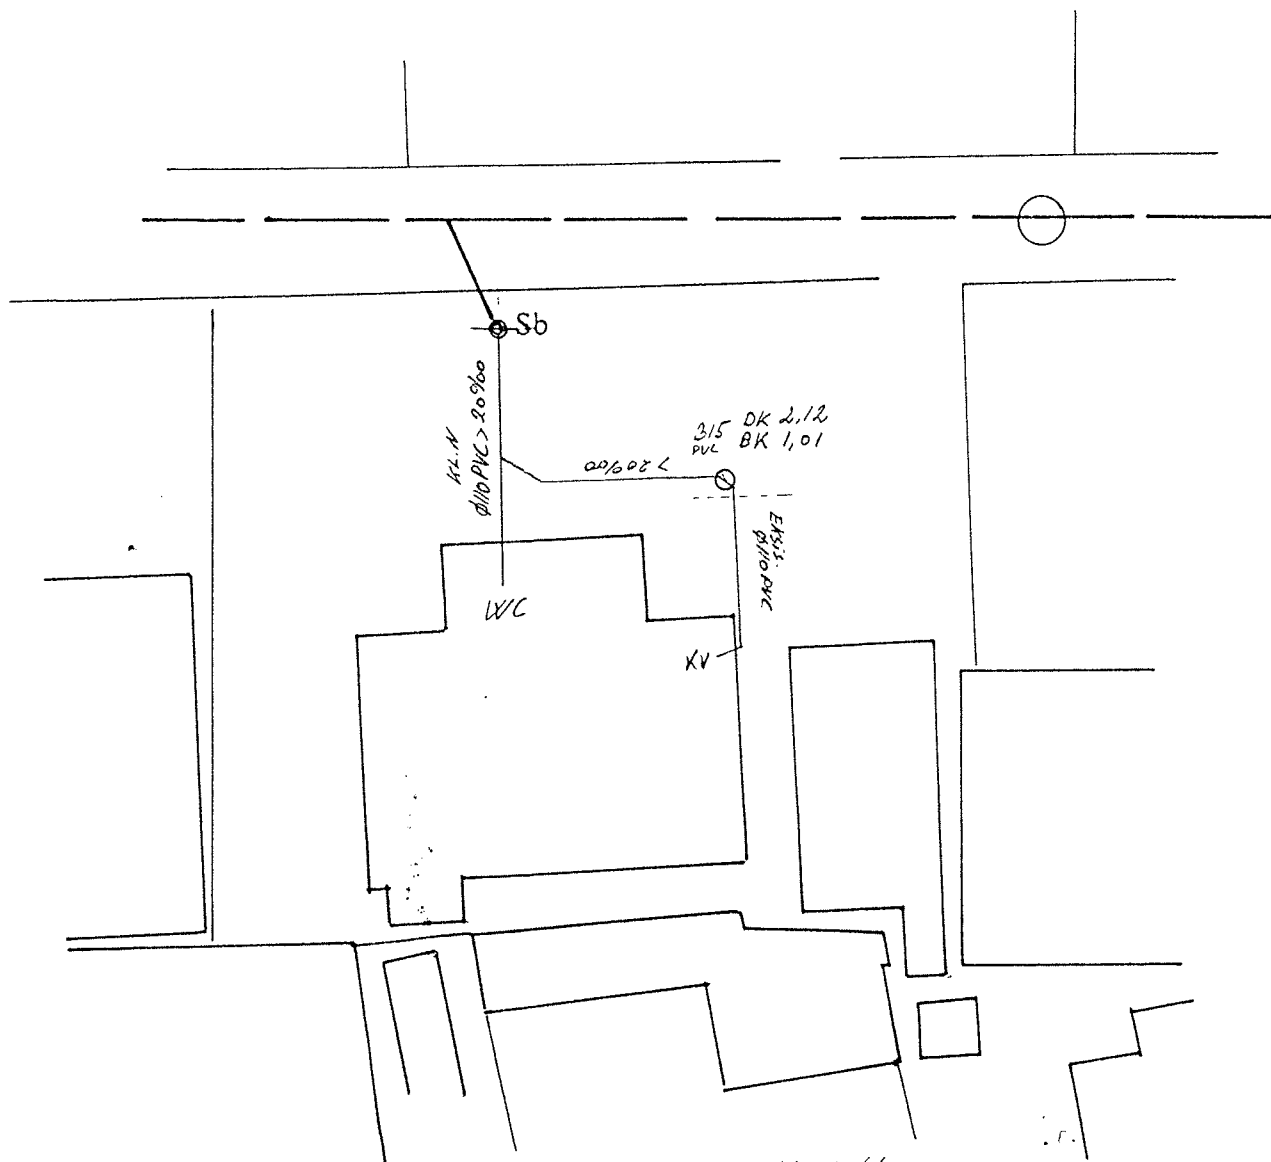

Som udført 6/2-1998

aut. KLOAKMESTER

Jimmy Petersson

AUT. KLOAKMESTER JIMMY E. PETERSSON

v/ Alex I. Hansen & Søn A/S

Kærvej 32 • 2970 Hørsholm


Tlf.: 45 16 54 00

HAVEFORENINGEN "ENGLY", Have nr. 73

Mål 1:200

JØRGEN NIELSEN - RÅDGIVENDE INGENIØRER A/S

NIKOLAJ PLADS 1, 2. TH. - 1067 KØBENHAVN K - TLF. 33118850 - FAX 33143301

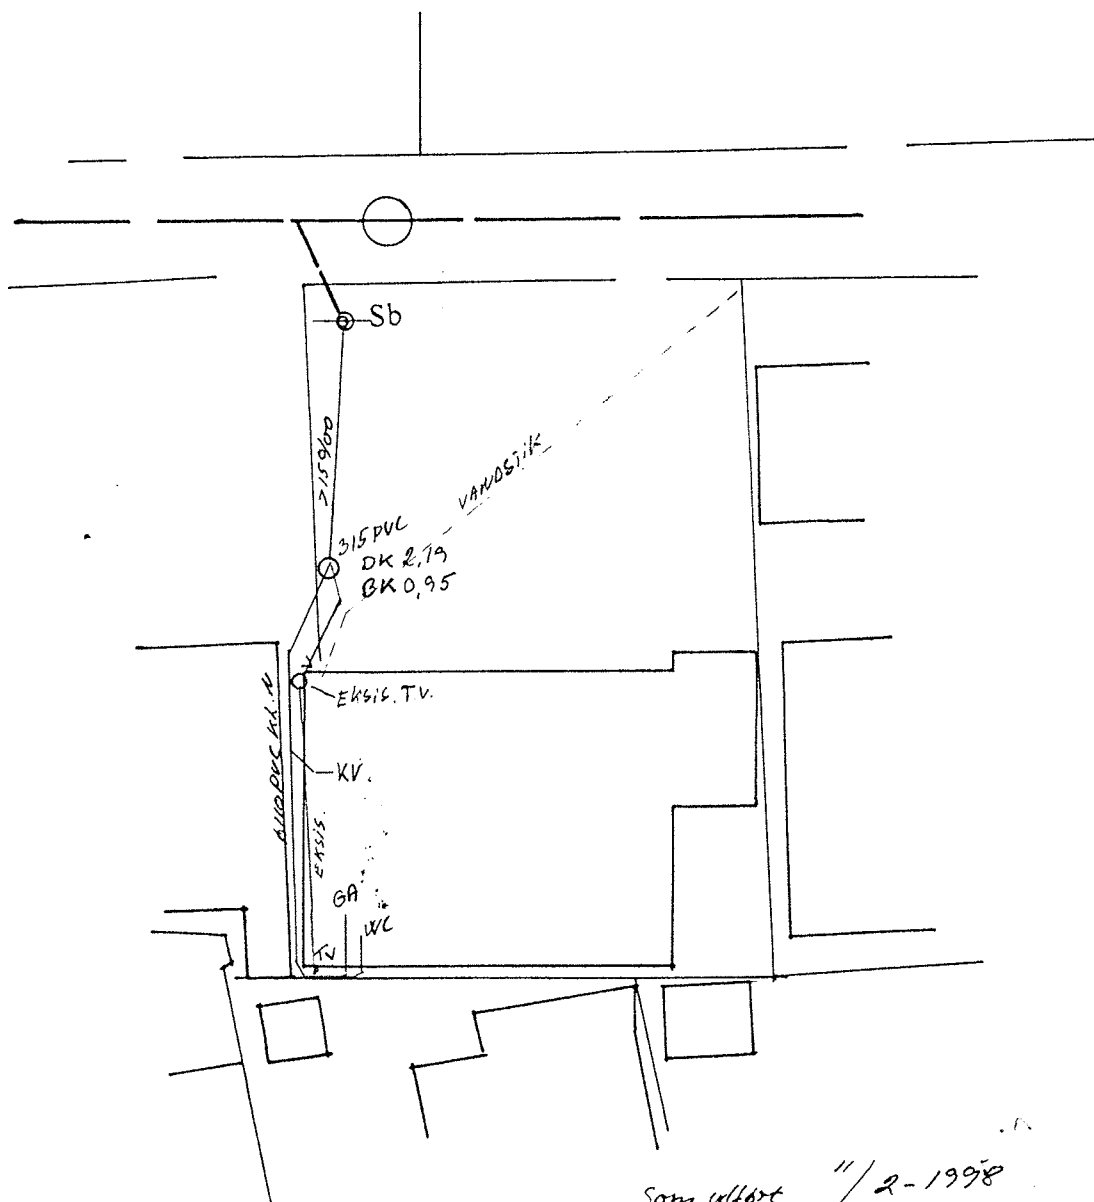

Som udført " / 2-1998

aut. KLOAKMESTER

Jimmy Petersen


AUT. KLOAKMESTER JIMMY E. PETERSSON
v/ Alex I. Hansen & Søn A/S
Kærvej 32 • 2970 Hørsholm
Tlf.: 45 16 54 00

HAVEFORENINGEN "ENGLY", Have nr. 74

Mål 1:200

JØRGEN NIELSEN - RÅDGIVENDE INGENIØRER A/S

NIKOLAJ PLADS 1, 2. TH. - 1067 KØBENHAVN K - TLF. 33118850 - FAX 33143301

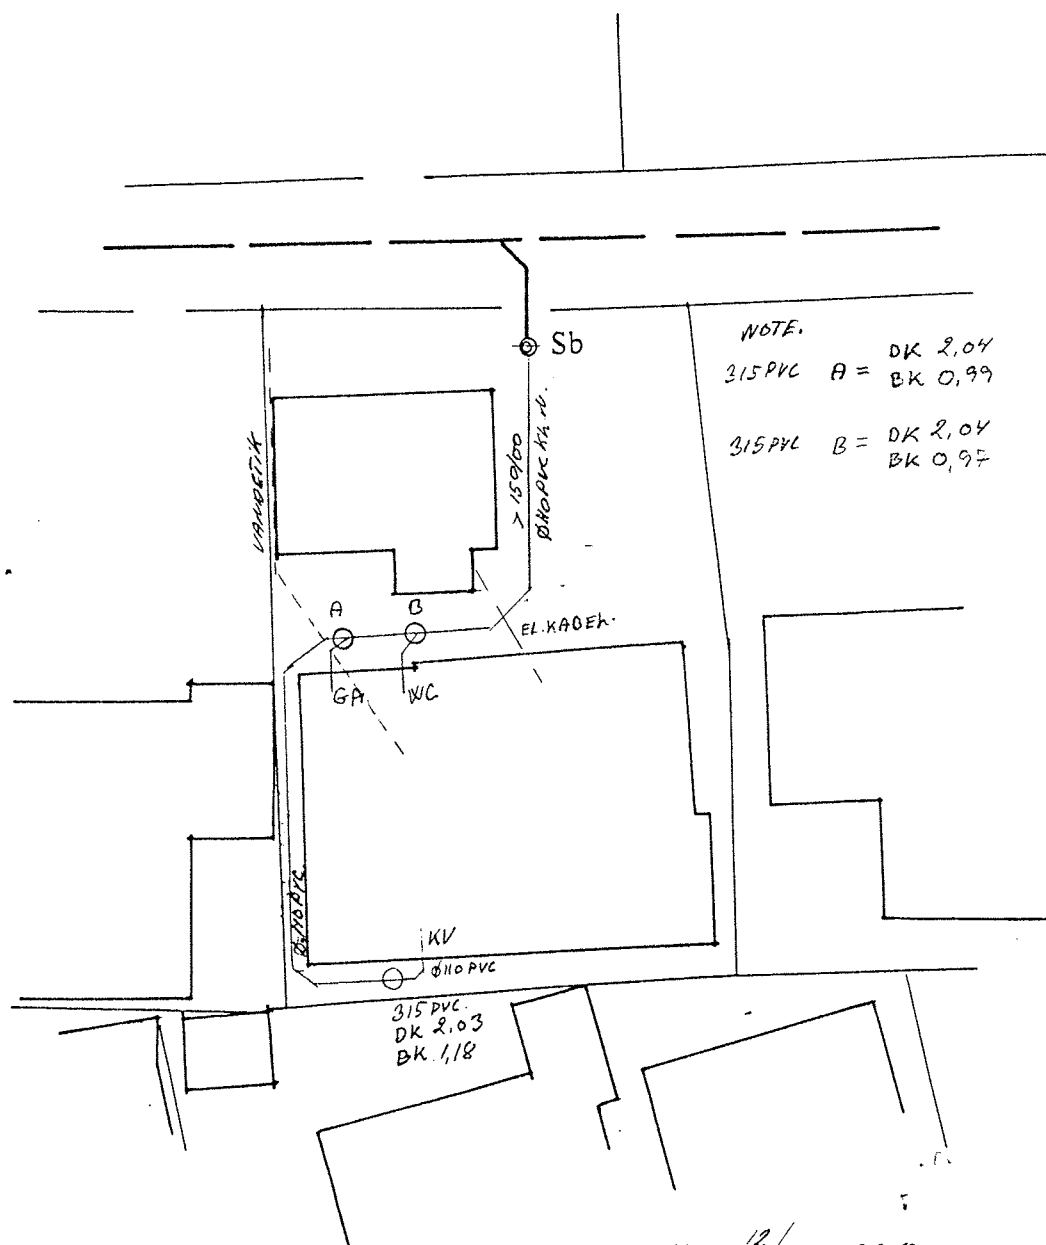


AUT. KLOAKMESTER JIMMY E. PETERSSON
v/ Alex I. Hansen & Søn A/S
Kærvej 32 • 2970 Hørsholm
Tlf.: 45 16 54 00

HAVEFORENINGEN "ENGLY", Have nr. 75

Mål 1:200

JØRGEN NIELSEN - RÅDGIVENDE INGENIØRER A/S

NIKOLAJ PLADS 1, 2. TH. - 1067 KØBENHAVN K - TLF. 33118850 - FAX 33143301

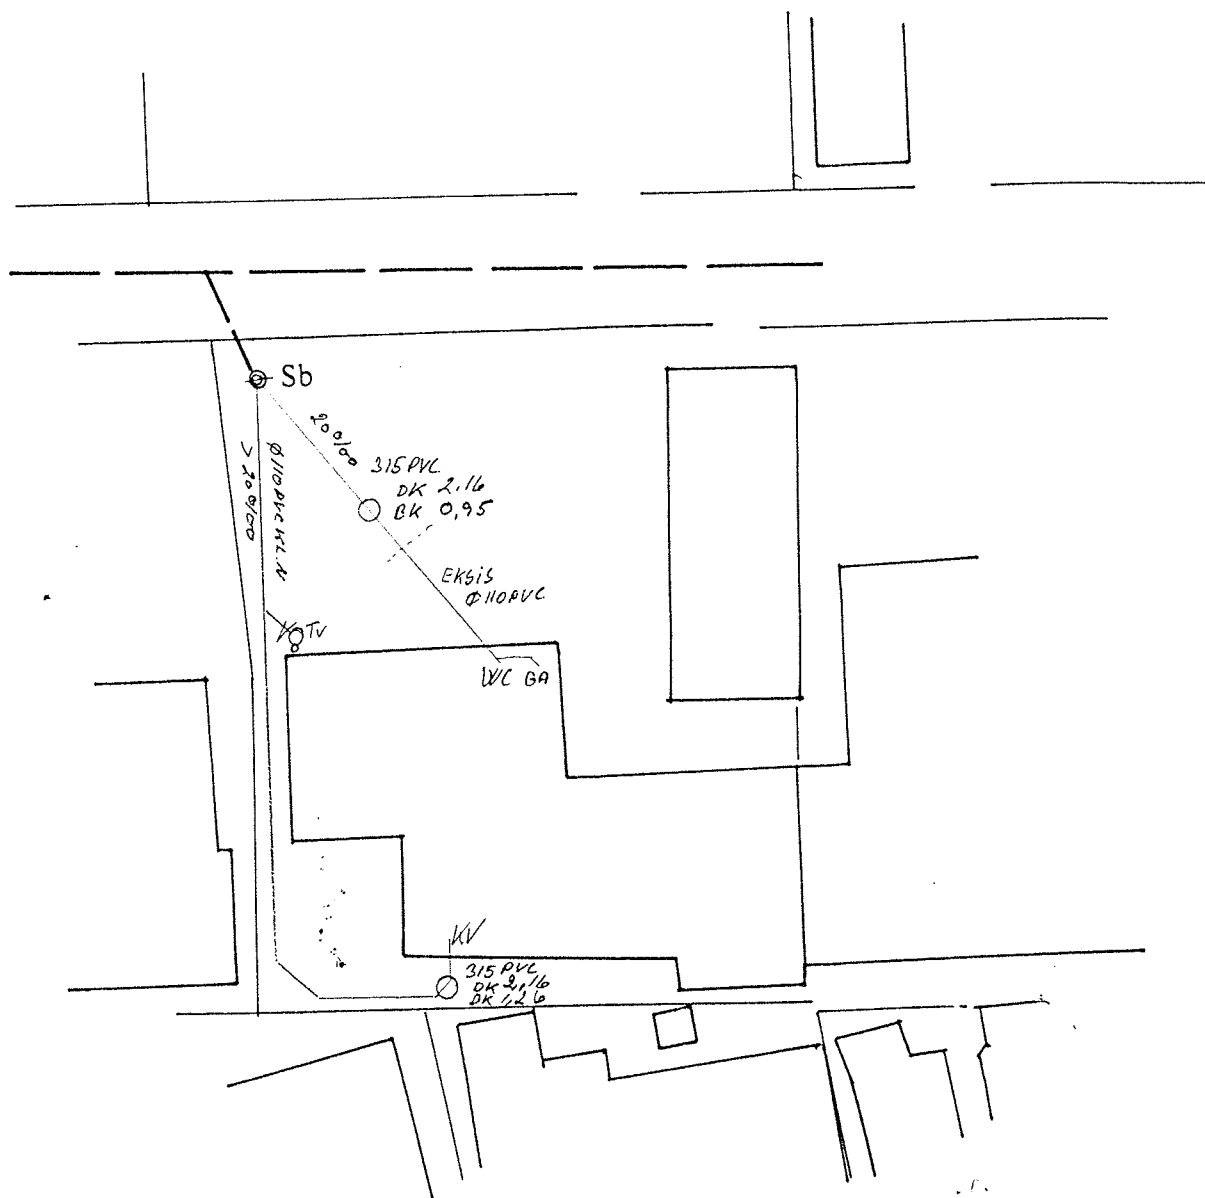

Som udført 20/2 1998

aut. H. OAK MEIER


[Signature]

HAVEFORENINGEN "ENGLY", Have nr. 76

Mål 1:200

JØRGEN NIELSEN - RÅDGIVENDE INGENIØRER A/S

NIKOLAJ PLADS 1, 2. TH. - 1067 KØBENHAVN K - TLF. 33118850 - FAX 33143301

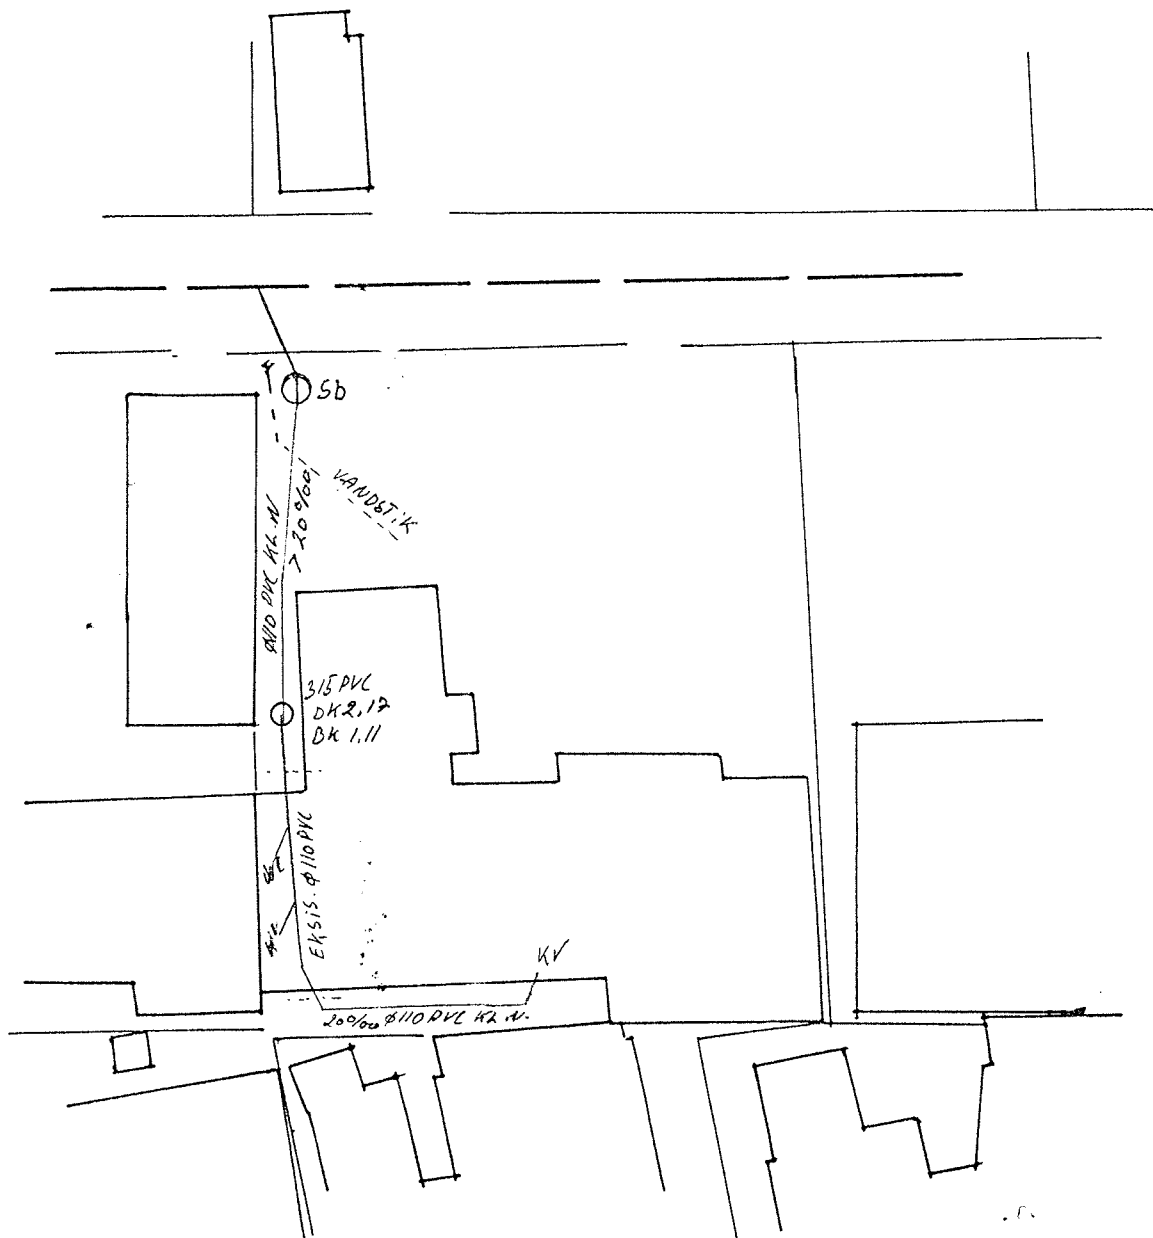

Som udført 14/2-1998

aut. KLOAKMESTER

Jimmy Petersson

AUT. KLOAKMESTER JIMMY E. PETERSSON

v/ Alex I. Hansen & Søn A/S

Kærvej 32 • 2970 Hørsholm

Tlf.: 45 16 54 00

HAVEFORENINGEN "ENGLY", Have nr. 77

Mål 1:200

JØRGEN NIELSEN - RÅDGIVENDE INGENIØRER A/S

NIKOLAJ PLADS 1, 2. TH. - 1067 KØBENHAVN K - TLF. 33118850 - FAX 33143301



Som udført 12/2-1998

aut. KLOAKMESTER

Jimmy Petersson


AUT. KLOAKMESTER JIMMY E. PETERSSON
v/ Alex I. Hansen & Søn A/S
Kærvej 32 • 2970 Hørsholm
Tlf.: 45 16 54 00

HAVEFORENINGEN "ENGLY", Have nr. 78

Mål 1:200

JØRGEN NIELSEN - RÅDGIVENDE INGENIØRER A/S

NIKOLAJ PLADS 1, 2. TH. - 1067 KØBENHAVN K - TLF. 33118850 - FAX 33143301

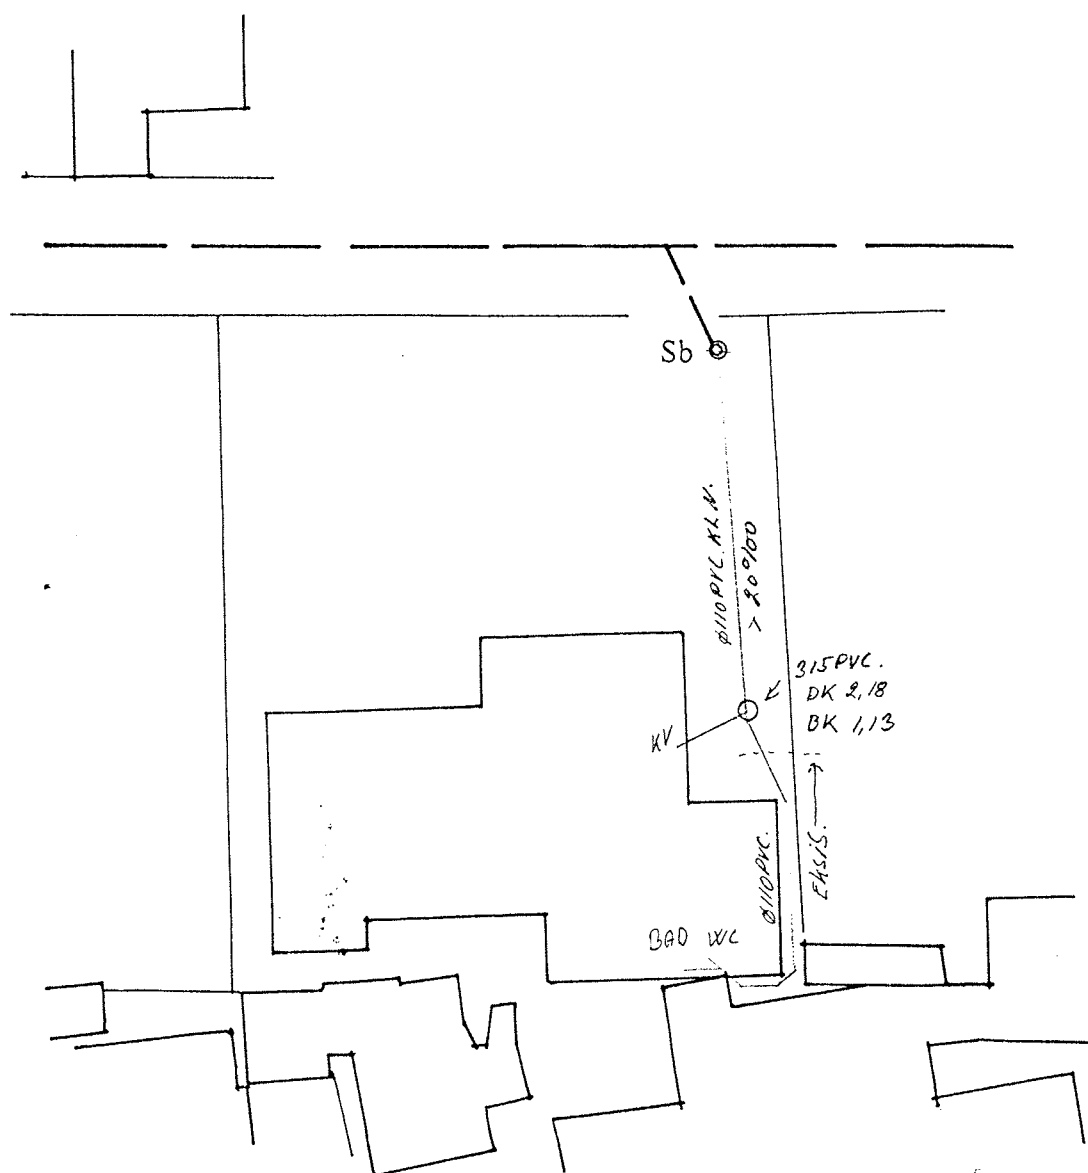

*Søn udført 18/2-1998
aut. KLOAK MESTER*


AUT. KLOAKMESTER JIMMY E. PETERSSON
v/ Alex I. Hansen & Søn A/S
Kærvej 32 • 2970 Hørsholm
Tlf.: 45 16 54 00

HAVEFORENINGEN "ENGLY", Have nr. 79

Mål 1:200

JØRGEN NIELSEN - RÅDGIVENDE INGENIØRER A/S

NIKOLAJ PLADS 1, 2. TH. - 1067 KØBENHAVN K - TLF. 33118850 - FAX 33143301

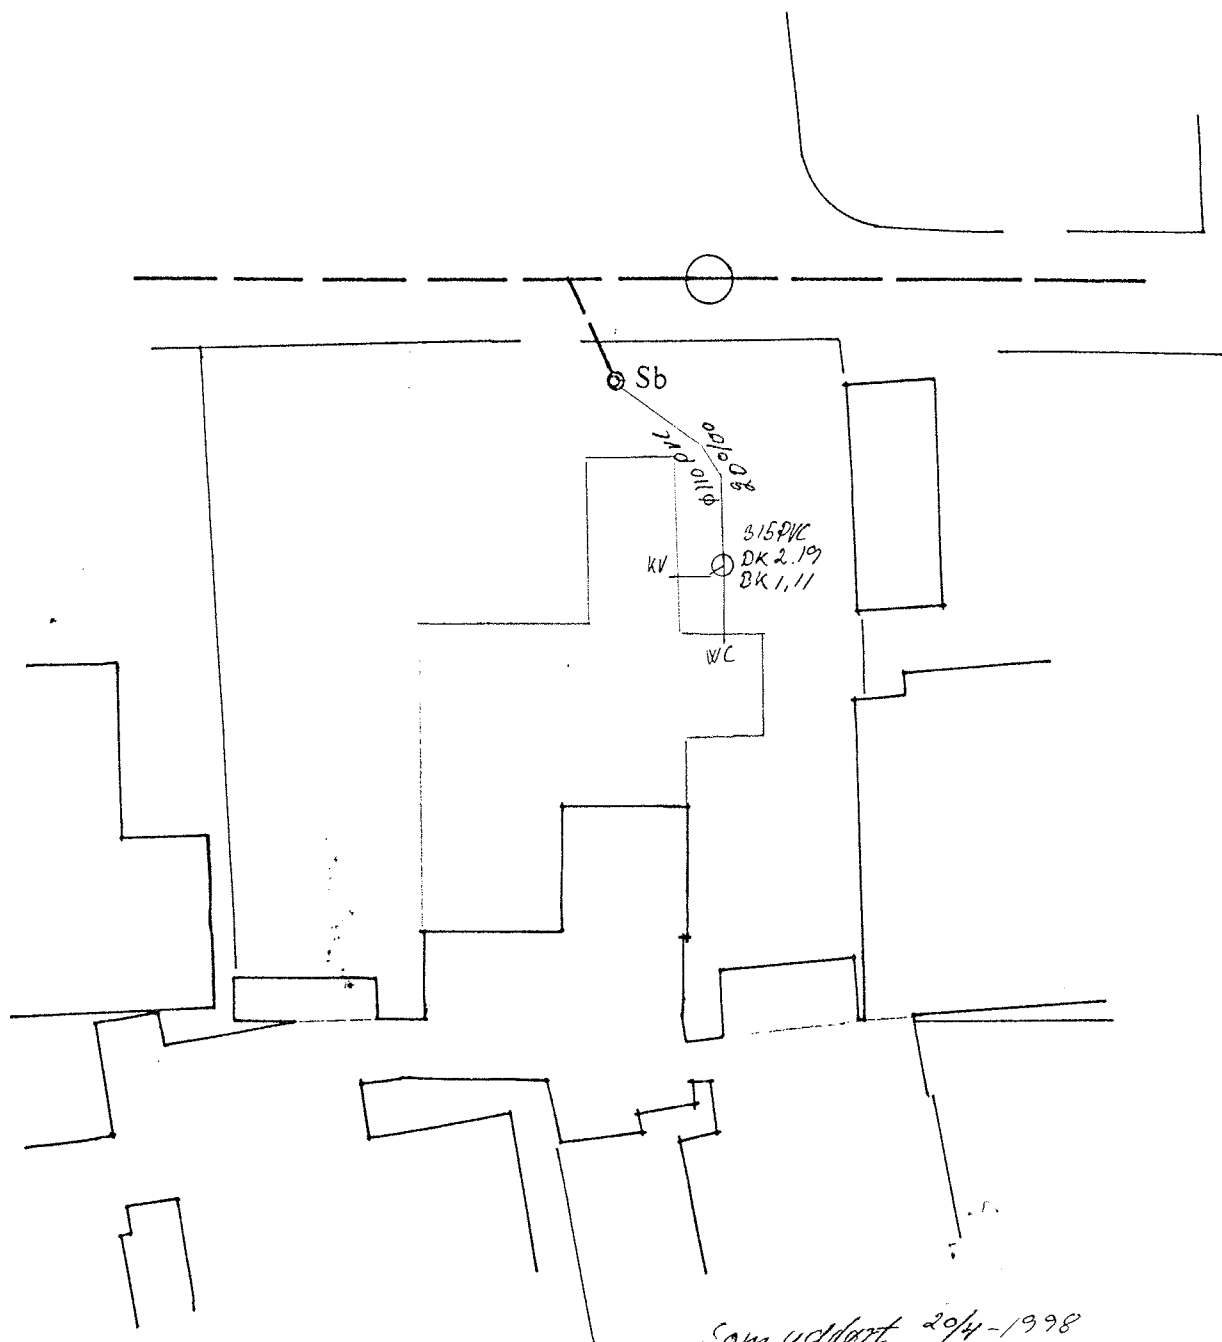

Som udført 20/4-1998

aut. KLOAKMESTER

Jimmy Petersson


AUT. KLOAKMESTER JIMMY E. PETERSSON
v/ Alex I. Hansen & Søn A/S
Kærvej 32 • 2970 Hørsholm
Tlf.: 45 16 54 00

HAVEFORENINGEN "ENGLY", Have nr. 80

Mål 1:200

JØRGEN NIELSEN - RÅDGIVENDE INGENIØRER A/S

NIKOLAJ PLADS 1, 2. TH. - 1067 KØBENHAVN K - TLF. 33118850 - FAX 33143301

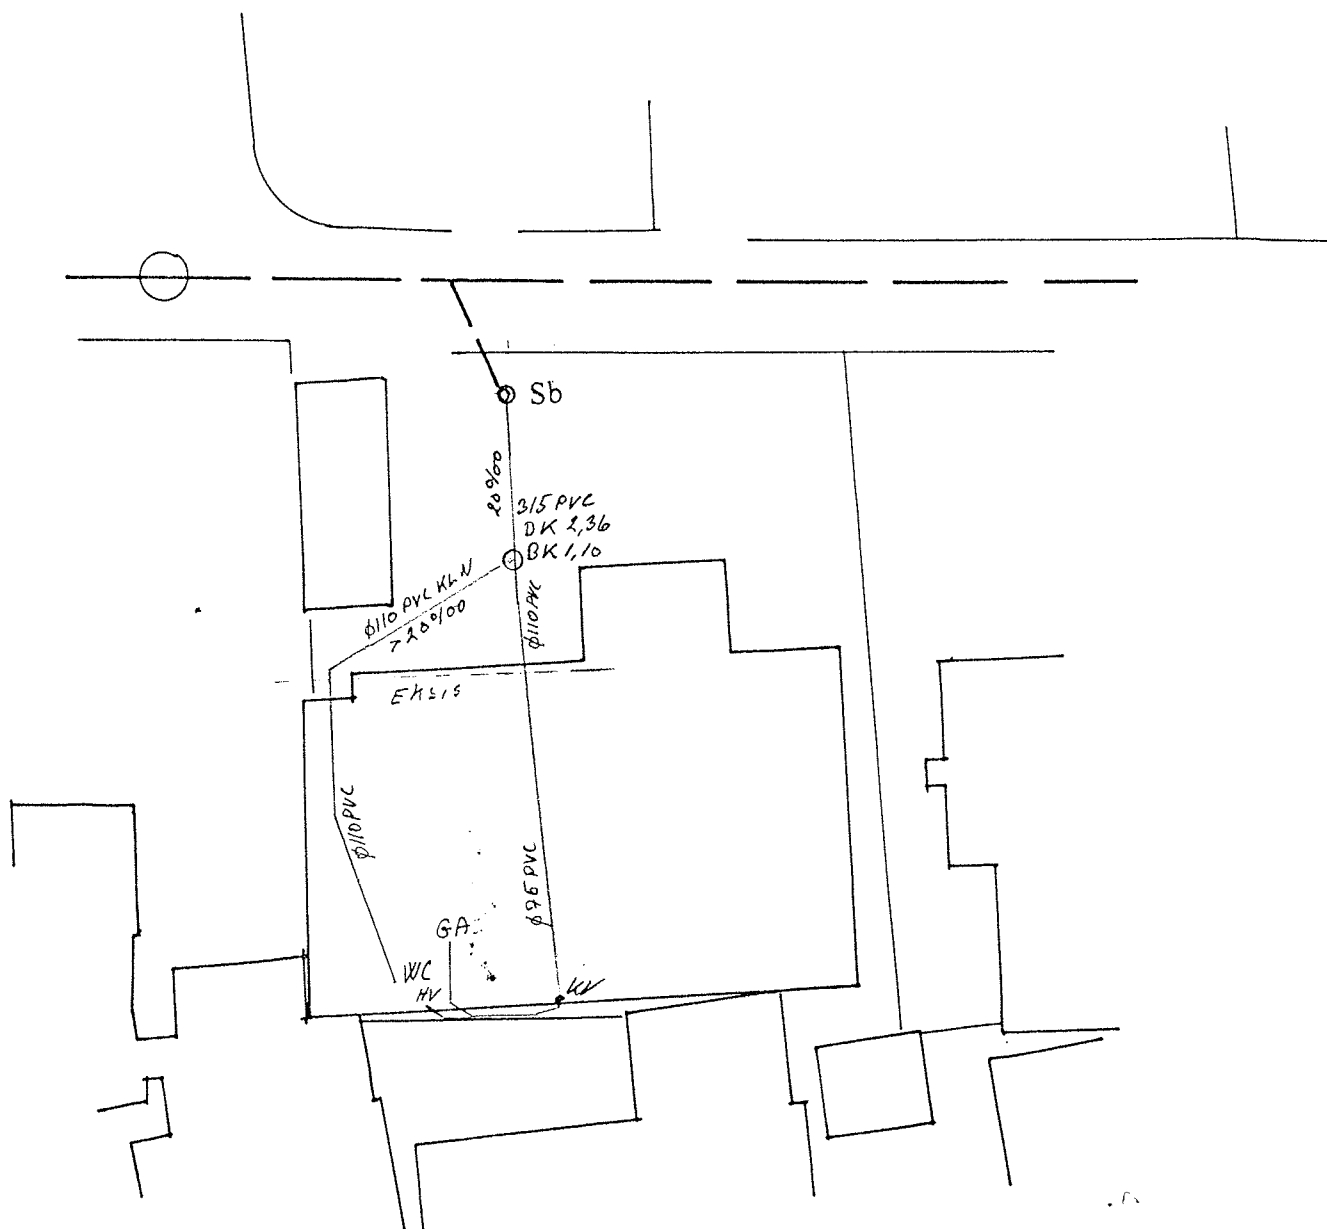

Som udført 23/2-1998

aut. KLOAKMESTER

Jimmy Petersen

AUT. KLOAKMESTER JIMMY E. PETERSSON

v/ Alex I. Hansen & Søn A/S

Kærvej 32 • 2970 Hørsholm


Tlf.: 45 16 54 00

HAVEFORENINGEN "ENGLY", Have nr. 81

Mål 1:200

JØRGEN NIELSEN - RÅDGIVENDE INGENIØRER A/S

NIKOLAJ PLADS 1, 2. TH. - 1067 KØBENHAVN K - TLF. 33118850 - FAX 33143301

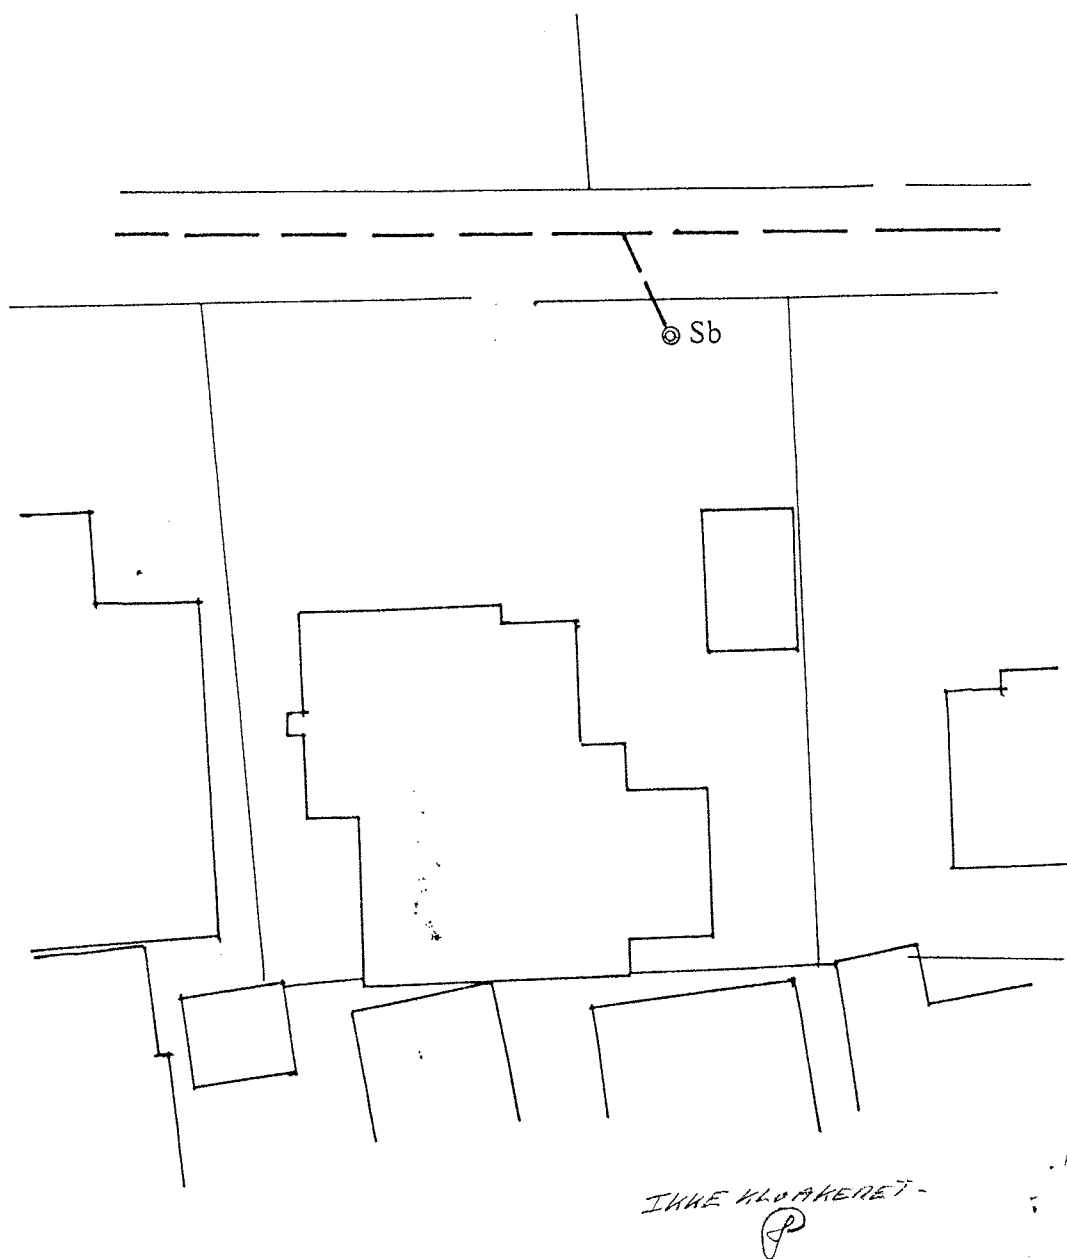


HAVEFORENINGEN "ENGLY", Have nr. 82

Mål 1:200

JØRGEN NIELSEN - RÅDGIVENDE INGENIØRER A/S

NIKOLAJ PLADS 1, 2. TH. - 1067 KØBENHAVN K - TLF. 33118850 - FAX 33143301

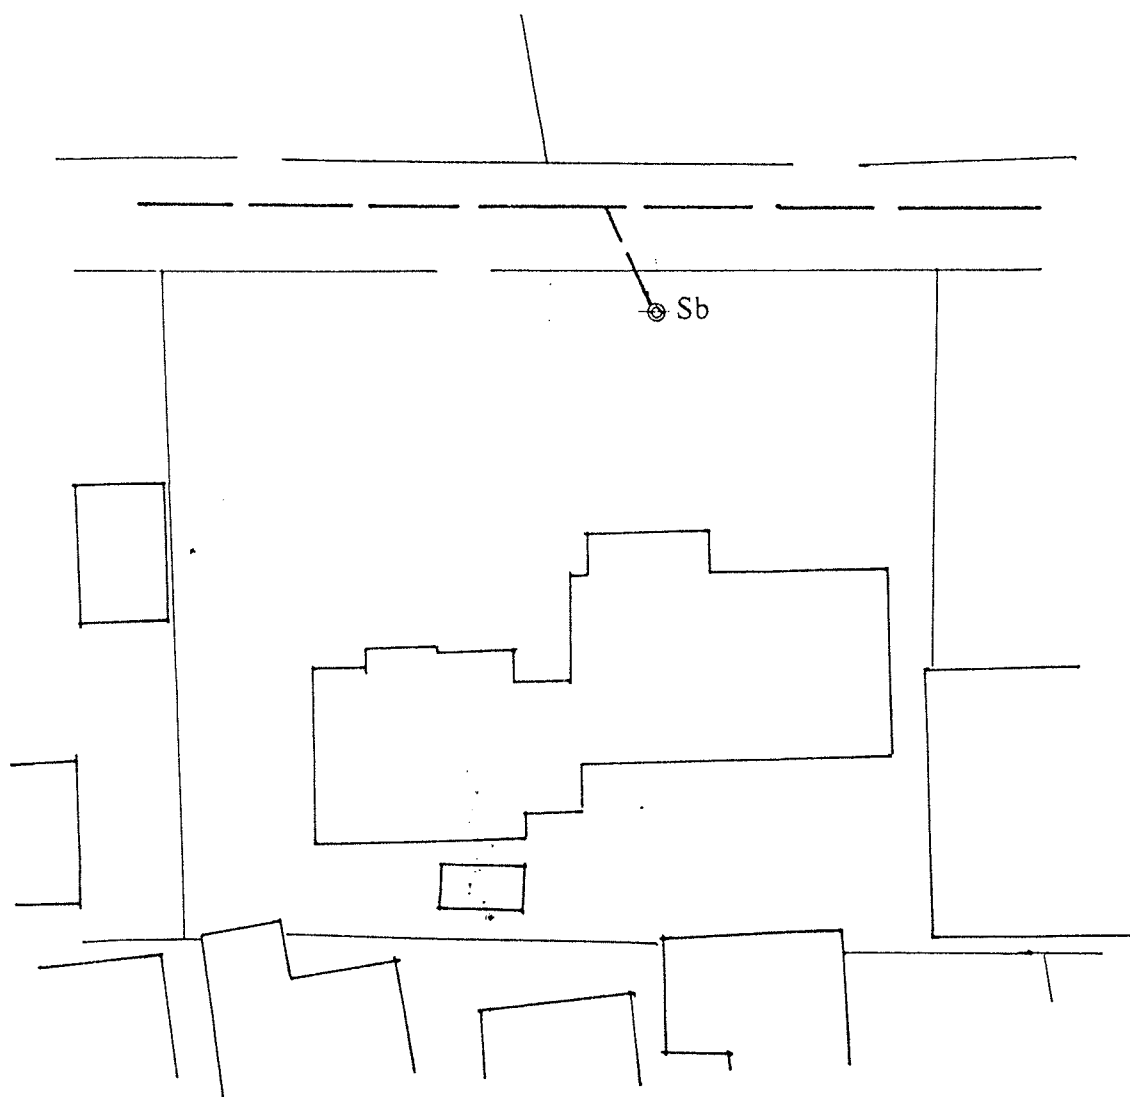



P.

HAVEFORENINGEN "ENGLY", Have nr. 83

Mål 1:200

JØRGEN NIELSEN - RÅDGIVENDE INGENIØRER A/S

NIKOLAJ PLADS 1, 2. TH. - 1067 KØBENHAVN K - TLF. 33118850 - FAX 33143301

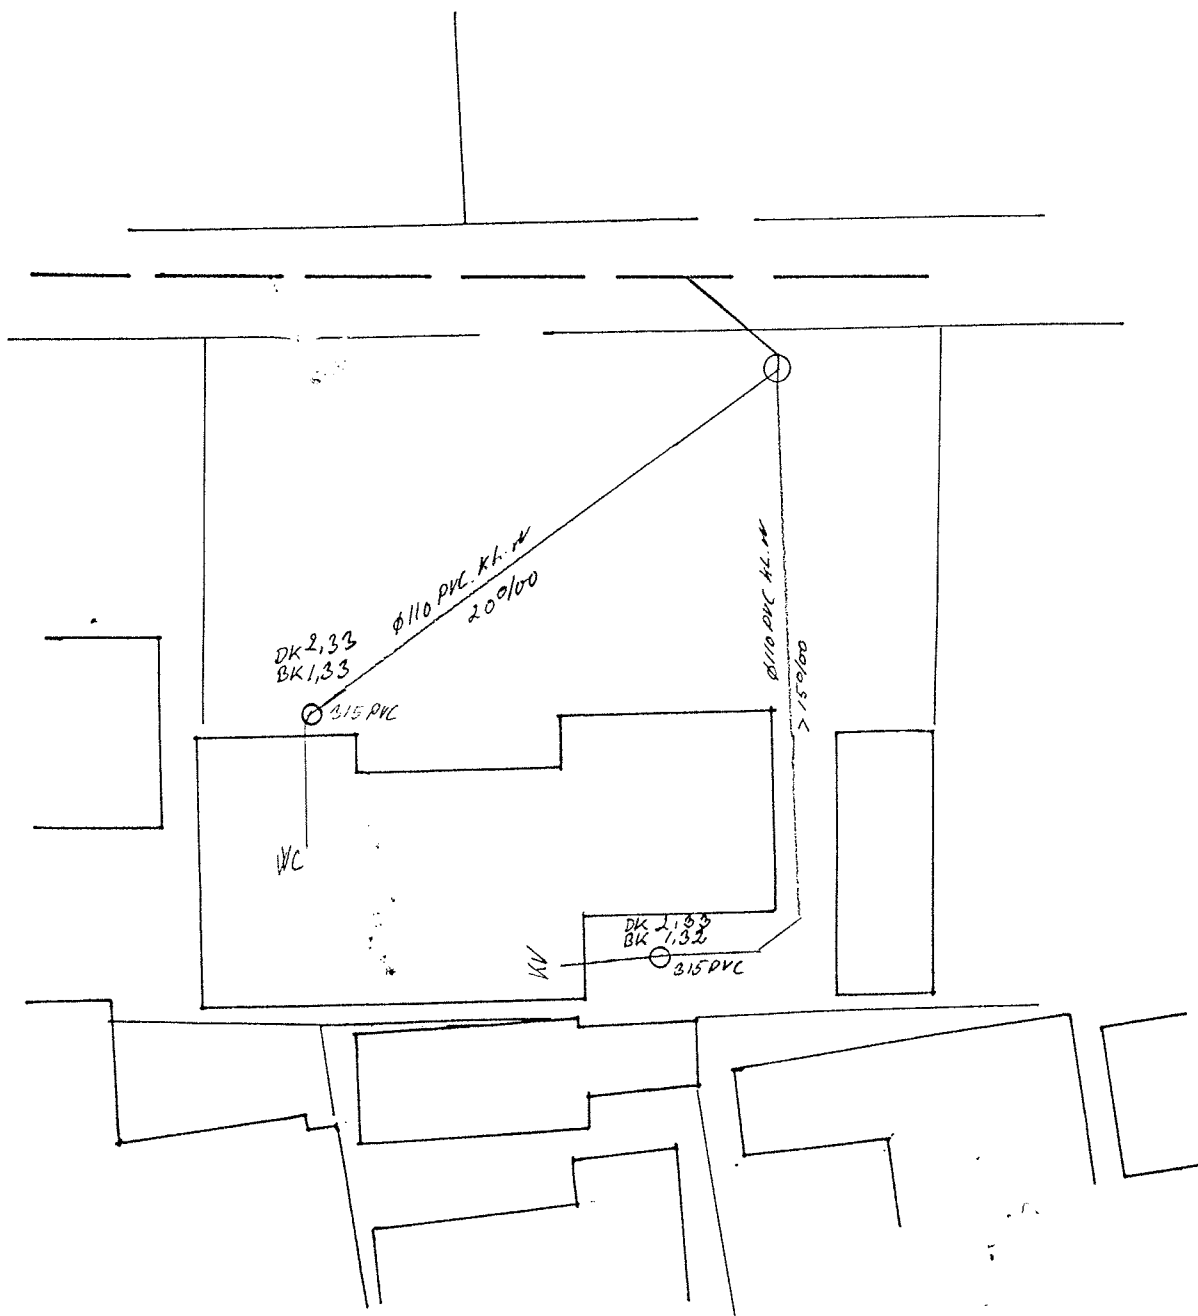

Som udført 26/2-1998

aut. KLOAKMESTER

Jimmy Petersen

AUT. KLOAKMESTER JIMMY E. PETERSSON

v/ Alex I. Hansen & Søn A/S

Kærvej 32 • 2970 Hørsholm


Tlf.: 45 16 54 00

HAVEFORENINGEN "ENGLY", Have nr. 84

Mål 1:200

JØRGEN NIELSEN - RÅDGIVENDE INGENIØRER A/S

NIKOLAJ PLADS 1, 2. TH. - 1067 KØBENHAVN K - TLF. 33118850 - FAX 33143301

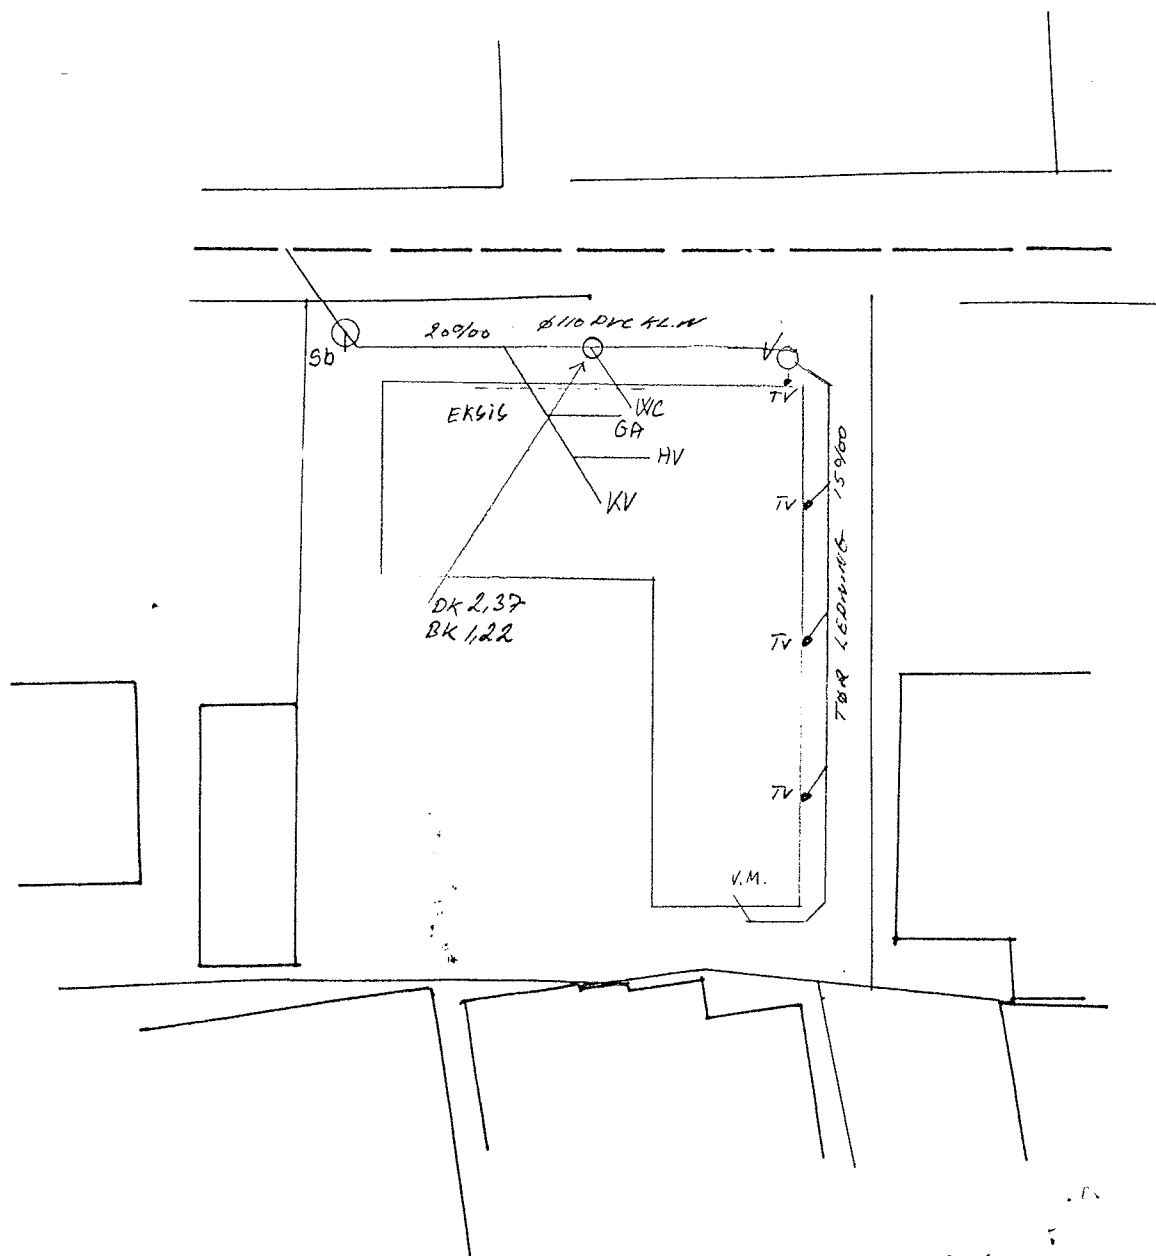

Som udført 26/2-1998

aut. KLOAKMESTER

Jimmy Petersen

AUT. KLOAKMESTER JIMMY E. PETERSSON

v/ Alex I. Hansen & Søn A/S

Kærvej 32 • 2970 Hørsholm


Tlf.: 45 16 54 00

HAVEFORENINGEN "ENGLY", Have nr. 85

Mål 1:200

JØRGEN NIELSEN - RÅDGIVENDE INGENIØRER A/S

NIKOLAJ PLADS 1, 2. TH. • 1067 KØBENHAVN K • TLF. 33118850 • FAX 33143301

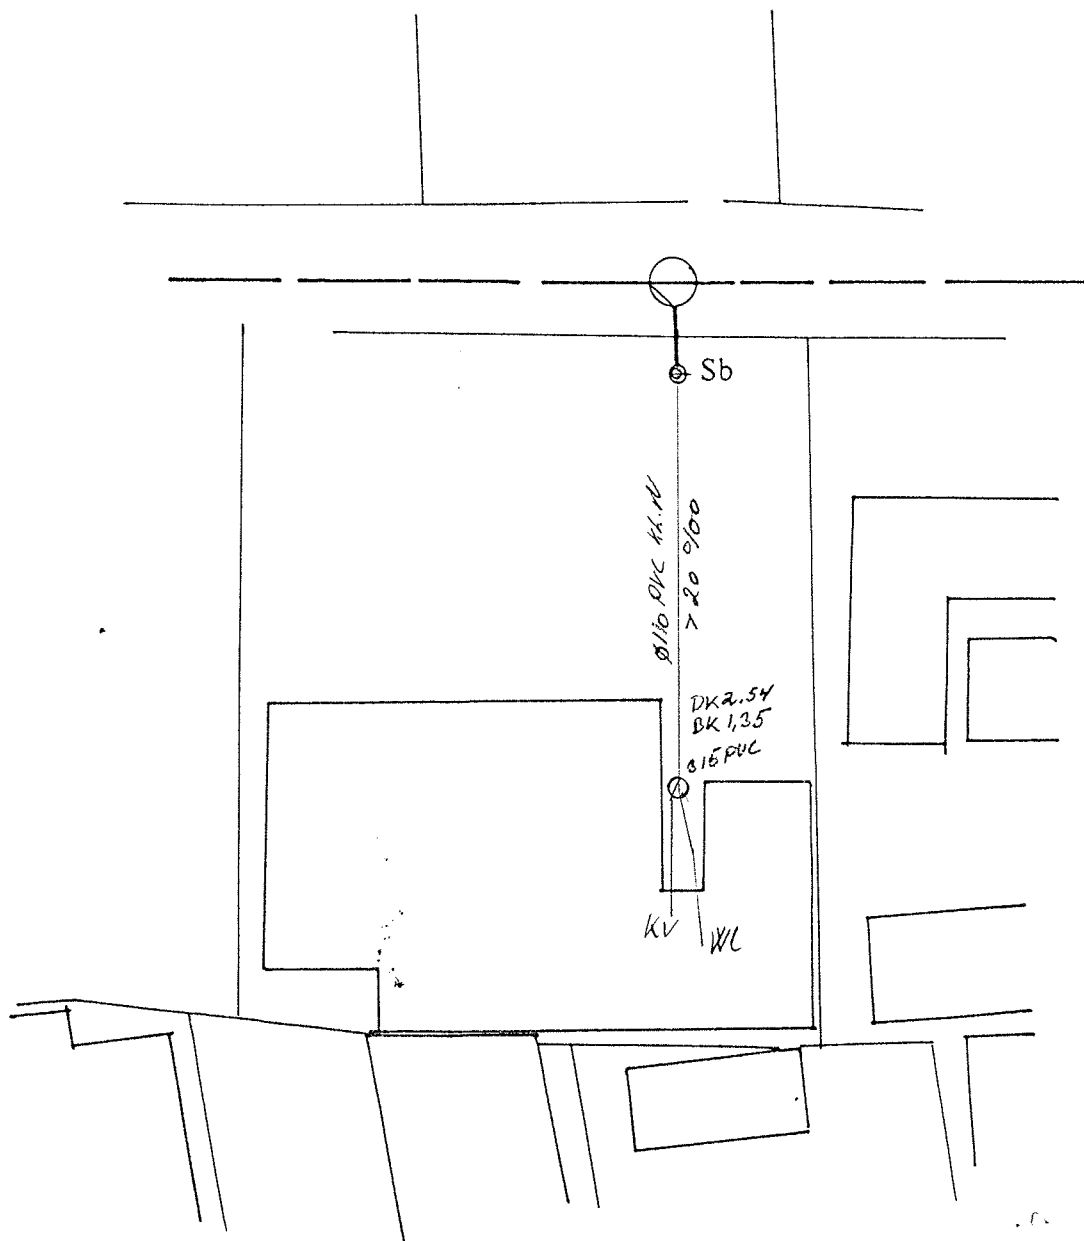

Som udført 27/2-1998

aut. KLOAKMESTER

Jimmy Petersen


AUT. KLOAKMESTER JIMMY E. PETERSSON
v/ Alex I. Hansen & Søn A/S
Kærvej 32 • 2970 Hørsholm
Tlf.: 45 16 54 00

HAVEFORENINGEN "ENGLY", Have nr. 86

Mål 1:200

JØRGEN NIELSEN - RÅDGIVENDE INGENIØRER A/S

NIKOLAJ PLADS 1, 2. TH. - 1067 KØBENHAVN K - TLF. 33118850 - FAX 33143301

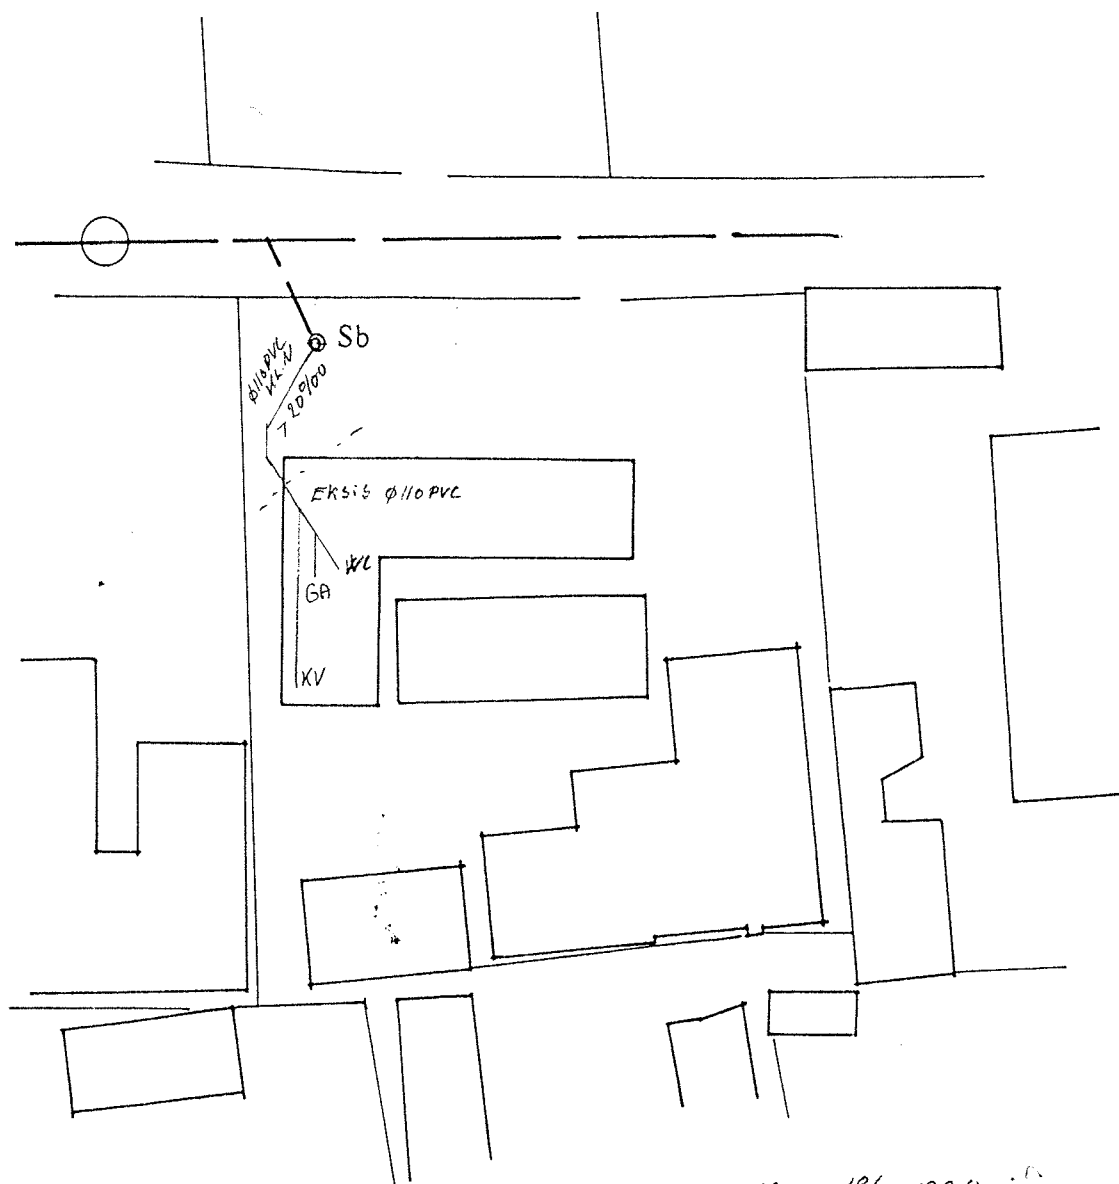

Som udført 18/2-1998

aut. KLOAKMESTER

Jimmy Petersson

AUT. KLOAKMESTER JIMMY E. PETERSSON

v/ Alex I. Hansen & Søn A/S

Kærvej 32 • 2970 Hørsholm

Tlf.: 45 16 54 00


HAVEFORENINGEN "ENGLY", Have nr. 87

Mål 1:200

JØRGEN NIELSEN - RÅDGIVENDE INGENIØRER A/S

NIKOLAJ PLADS 1, 2. TH. - 1067 KØBENHAVN K - TLF. 33118850 - FAX 33143301

NIKOLAJ PLADS 1, 2. TH. - 1067 KØBENHAVN K - TLF. 33118850 - FAX 33143301

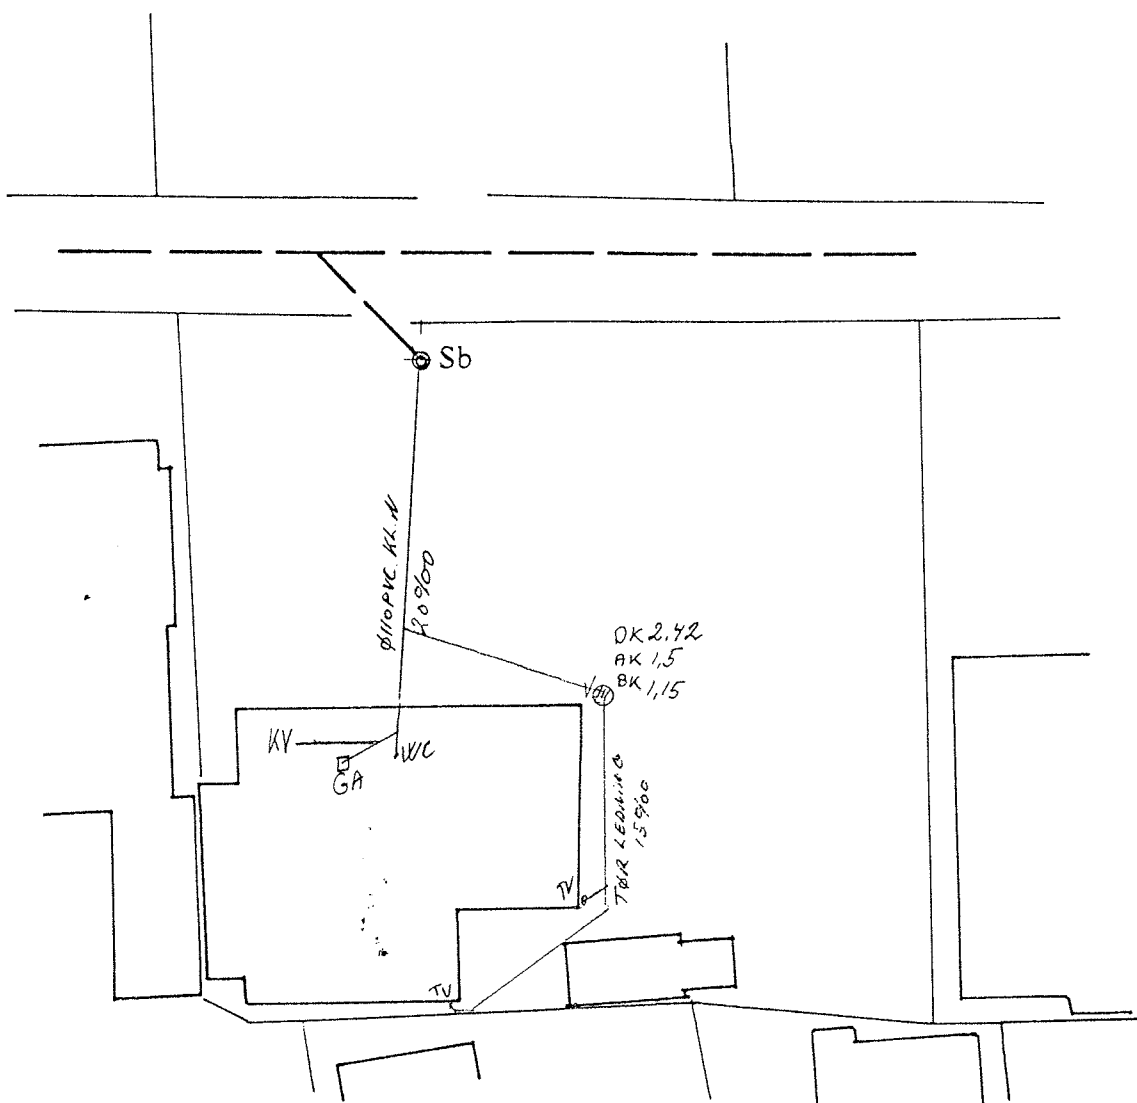

Som udført 23/2-1998:

aut. KLOAKMESTER.

Jimmy Petersen

AUT. KLOAKMESTER JIMMY E. PETERSSON

v/ Alex I. Hansen & Søn A/S

Kærvej 32 • 2970 Hørsholm


Tlf.: 45 16 54 00

HAVEFORENINGEN "ENGLY", Have nr. 89

Mål 1:200

JØRGEN NIELSEN - RÅDGIVENDE INGENIØRER A/S

NIKOLAJ PLADS 1, 2. TH. - 1067 KØBENHAVN K - TLF. 33118850 - FAX 33143301

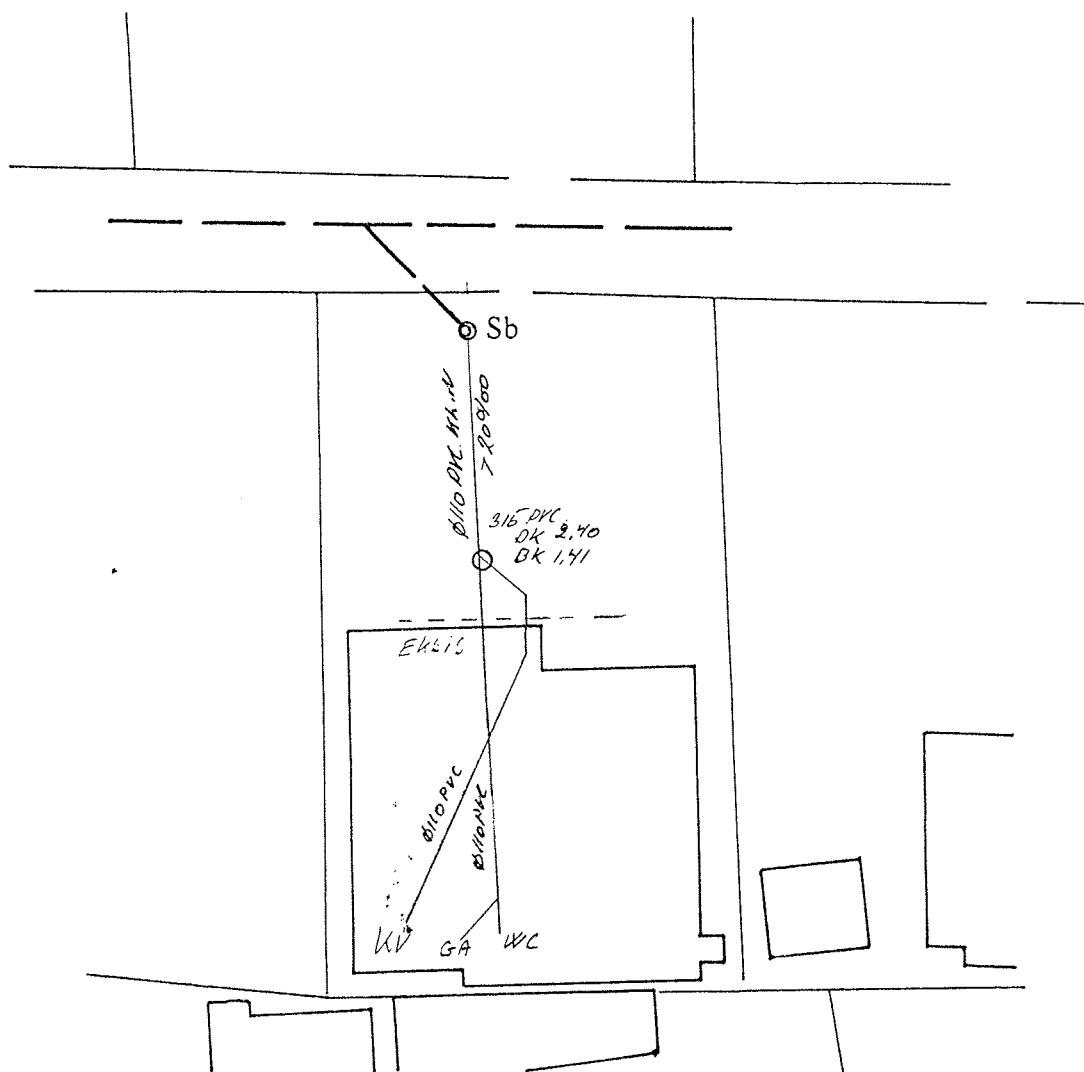

Som udført 1/2-1998

aut. KLOAKMESTER

Jimmy Petersen

AUT. KLOAKMESTER JIMMY E. PETERSSON

v/ Alex I. Hansen & Søn A/S

Kærvej 32 • 2970 Hørsholm


Tlf.: 45 16 54 00

HAVEFORENINGEN "ENGLY", Have nr. 90

Mål 1:200

JØRGEN NIELSEN - RÅDGIVENDE INGENIØRER A/S

NIKOLAJ PLADS 1, 2. TH. - 1067 KØBENHAVN K - TLF. 33118850 - FAX 33143301

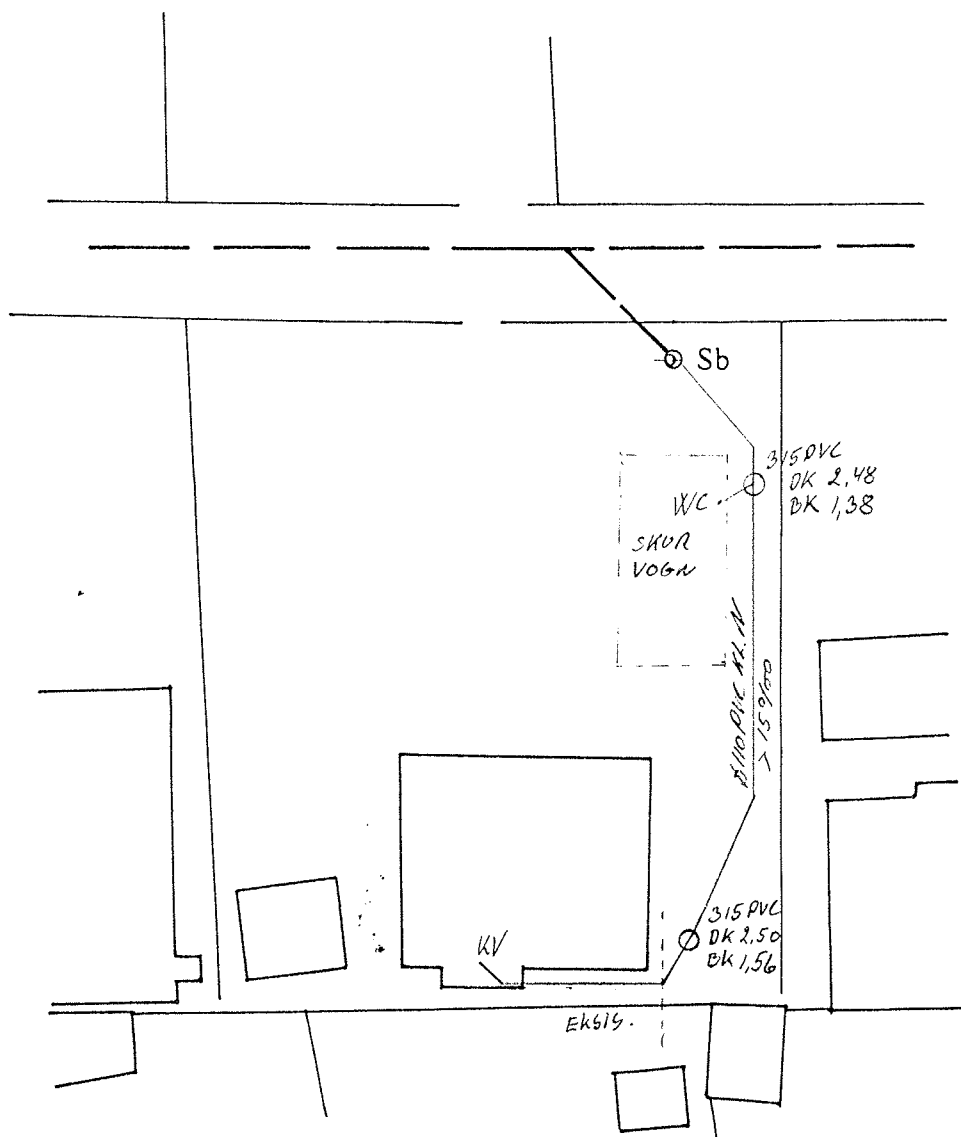

Som udført 18/3-1998
 aut. KLØAKMESTER

Jimmy Petersson


AUT. KLØAKMESTER JIMMY E. PETERSSON
 v/ Alex I. Hansen & Søn A/S
 Kærvej 32 • 2970 Hørsholm
 Tlf.: 45 16 54 00

HAVEFORENINGEN "ENGLY", Have nr. 91

Mål 1:200

JØRGEN NIELSEN - RÅDGIVENDE INGENIØRER A/S

NIKOLAJ PLADS 1, 2. TH. - 1067 KØBENHAVN K - TLF. 33118850 - FAX 33143301

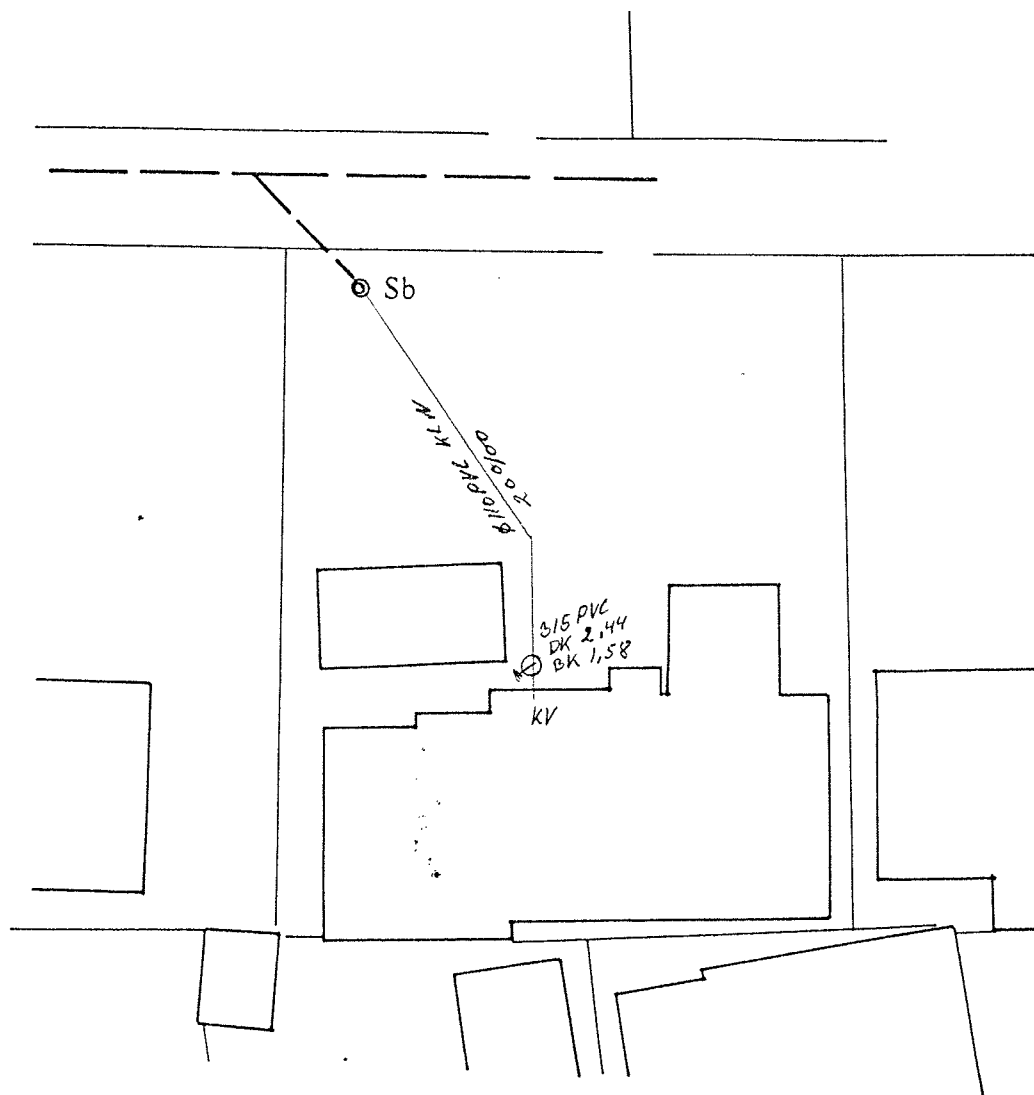

Som udført 10/3-1998

aut. KLOAKMESTER

Jimmy Petersen

AUT. KLOAKMESTER JIMMY E. PETERSSON

v/ Alex I. Hansen & Søn A/S

Kærvej 32 • 2970 Hørsholm


Tlf.: 45 16 54 00

HAVEFORENINGEN "ENGLY", Have nr. 92

Mål 1:200

JØRGEN NIELSEN - RÅDGIVENDE INGENIØRER A/S

NIKOLAJ PLADS 1, 2. TH. - 1067 KØBENHAVN K - TLF. 33118850 - FAX 33143301

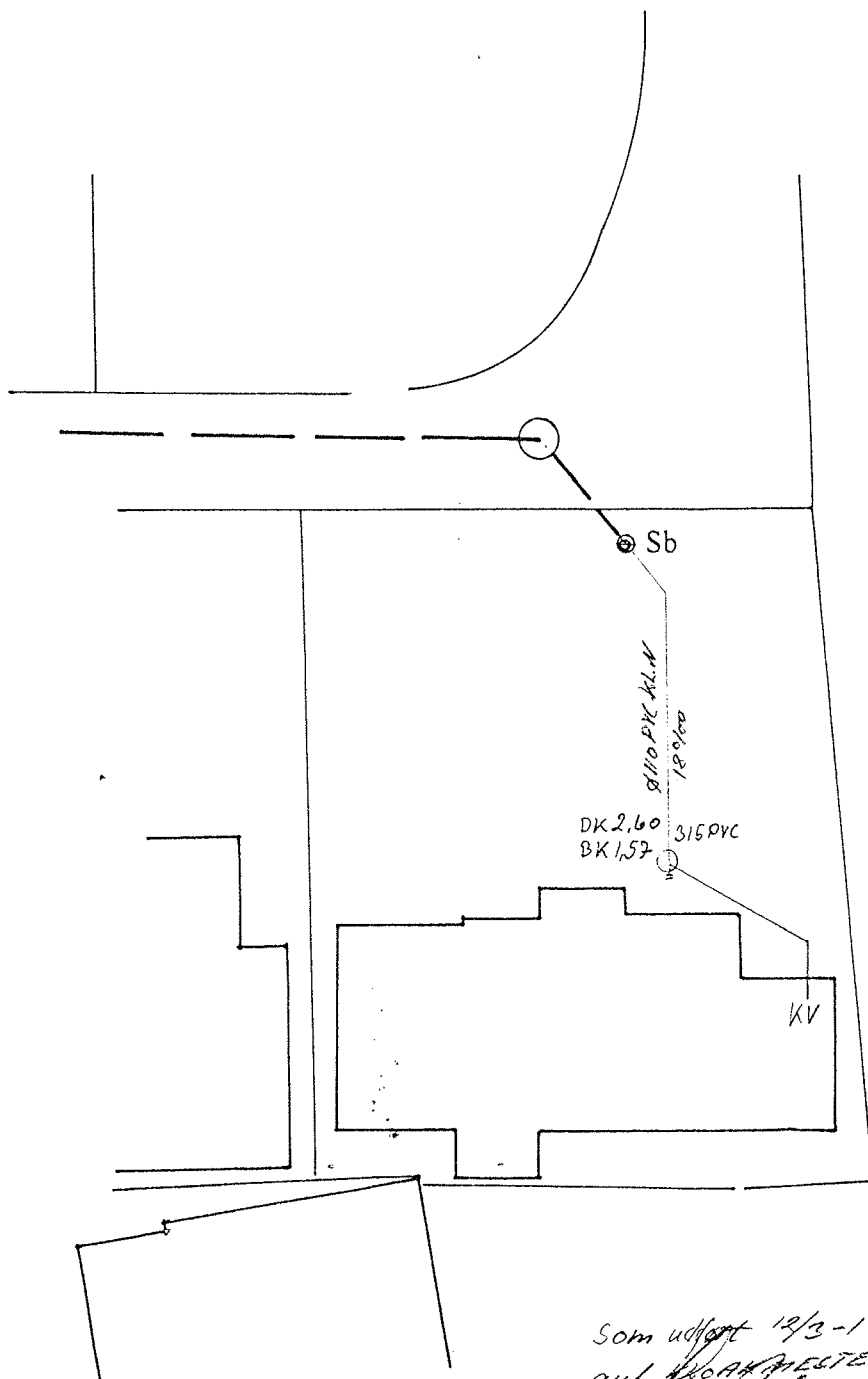

Som udført 12/3-1998
aut. KLOAKMESTER

Jimmy E. Petersson

AUT/KLOAKMESTER JIMMY E. PETERSSON
v/ Alex I. Hansen & Søn A/S
Kærvej 32 • 2970 Hørsholm
Tlf.: 45 16 54 00

HAVEFORENINGEN "ENGLY", Have nr. 93

Mål 1:200

JØRGEN NIELSEN - RÅDGIVENDE INGENIØRER A/S
NIKOLAJ PLADS 1, 2. TH. - 1067 KØBENHAVN K - TLF. 33118850 - FAX 33143301